



# MAZOWIECKIE BIURO PROJEKTÓW „MAPRO” SPÓŁKA Z O.O.

09-402 PŁOCK, ul. Dworcowa 2

tel. (0-24) 262-96-09 (0-24) 262-95-51 fax (0-24) 267-34-30

e-mail: maproplock@poczta.onet.pl

NIP 774-000-69-60 REGON 610001237 KRS 0000157670

[www.mapro-plock.pl](http://www.mapro-plock.pl)

Umowa Nr: <b>Zlecenie z dn. 11.07.2013</b>	Branża: <b>konstrukcyjna</b>	Pracownia: <b>TZ-2</b>
Objekt: <b>Jednostka Ratowniczo-Gaśnicza nr 2 Państwowej Straży Pożarnej w Płocku przy ul. Popłacińskiej 8a na dz. Nr 2874/1 i 2874/2.</b>		
Stadium – Rodzaj pracy: <b>P.W. KONSTRUKCJI</b>		
Zamawiający <b>Komenda Miejskiej Państwowej Straży Pożarnej w Płocku, ul. Wyszogrodzka 1a.</b>		
Zawartość: 1. Opis techniczny 2. Wykaz rysunków 3. Rysunki według wykazu		
Uwagi:	Rozdzielnik: Zamawiający 1 egz. Archiwum MBP 1 egz.	
Stanowisko	Imię i nazwisko	Data:
Projektant	mgr inż. Janusz Zawadzki upr.nr 127/88	07.2013 <i>mgr inż. Janusz Zawadzki</i> upr. bud. do projektowania i kierowania rob. budowl. bez ograniczeń w specjalności konstr.-bud., w ograniczonym zakresie w specjalności architekt. nr ewid. 25085-147/88
Sprawdzający	mgr inż. Zbigniew Michalski upr.nr 2595/61	07.2013
Klasyfikacja Archiwalna:	Dokumentacja nadaje się do przekazania zamawiającemu.	
.....	Data: <i>24.07/2013</i>	Podpis: <i>PREZES PRZEMYSŁU</i> MBP „MAZOWIECKIE B.P.” Sp. z o.o. <i>inż. Bartosz Szlachetka</i>

**OPIS TECHNICZNY**  
**do projektu konstrukcji budowy**  
**Jednostki Ratowniczo-Gaśniczej nr 2**  
**Państwowej Straży Pożarnej**  
**w Płocku przy ul. Popłacińskiej 8**

**Dane ogólne**

- Nazwa inwestycji: **Jednostka Ratowniczo-Gaśnicza nr 2 Państwowej Straży Pożarnej w Płocku przy ul. Popłacińskiej 8**  
**na działkach nr 2874/1 i 2874/2**
- Inwestor:  
Komenda Miejska Państwowej Straży Pożarnej,  
Płock, ul. Wyszogrodzka 1a,
- Jednostka projektowa: **Mazowieckie Biuro Projektów "MAPRO"**  
w Płocku ul. Dworcowa 2

**Podstawy formalno-prawne**

- Umowa nr 6/2008
- Uzgodnienia międzybranżowe
- Badania geotechniczne
- Polskie normy

**ROZWIĄZANIA KONSTRUKCYJNE**

**Założenia obliczeniowe**

Umwowna głębokość przemarzania – 1,00m

Obciążenie wiatrem – I strefa

Obciążenie śniegiem – II strefa

**Warunki geotechniczne**

Warunki gruntowo-wodne określono na podstawie Dokumentacji geotechnicznej podłoża gruntowego opracowanej przez Zakład Badań Geologicznych i Robót Inżynierskich GEOBAD w Płocku z siedzibą w Słupnie ul. Jesionowa 8.

Na podstawie badań stwierdzono następujące warstwy geotechniczne gruntu:



NN – nasypy niebudowlane składają się z piasku drobno i średnioziarnistego, humusu, gliny piaszczystej oraz (lokalnie) gruzu i żużla. Miąższość nasypów waha się od 1,0 do powyżej 3,0m. Pod nasypami występują rzeczne piaski wielofrakcyjne ze żwirem, przewarstwione zastoiskowymi glinami i namułkami, lokalnie z detrytusem roślinnym. Łączna miąższość glir i namułków osiąga maksymalnie 1,1m. W niektórych miejscach osady zastoiskowe przykryte są utworami organicznymi – torfami i namułami. Łączna miąższość osadów organicznych nie przekracza 0,8m.

Grunty rodzime mineralne podzielono na następujące warstwy geotechniczne:

Warstwa Ia – piaski drobne i piaski pylaste, lokalnie zaglinione, podrzędnie piaski drobne z przewarstwieniami gliny piaszczystej ( $ID = 0,60$ ).

Warstwa Ib – piaski średnie, piaski średnie na pograniczu piasków drobnych, piaski średnie z ziarnami piasku grubego lub żwiru, piaski grube, sporadycznie pospółki zaglinione ( $ID = 0,60$ )

Warstwa Ic – podobny skład granulometryczny jak Ib o  $ID = 0,40$ .

Warstwa IIa – Namuły i namuły piaszczyste, lokalnie z cienkim przewarstwieniem torfów w stropie ( $IL = 0,60$ )

Warstwa IIb – Gliny, gliny piaszczyste z detrytusem roślinnym, gliny piaszczyste z przewarstwieniami piasku drobnego silnie zaglinionego, pyły piaszczyste z przewarstwieniami piasku drobnego.

Grunty warstwy IIb są wilgotne plastyczne na pograniczu miękkoplastycznych o stopniu plastyczności  $IL = 0,50$ .

Warstwa IIc – gliny piaszczyste i piaski gliniaste, gliny piaszczyste z przewarstwieniami piasku drobnego, pyły piaszczyste na pograniczu piasku pylastego, gliny z przewarstwieniami namułu  $IL = 0,35$ .

Warstwa III – Gliny piaszczyste wilgotne, plastyczne i twardopastyczne o  $IL = 0,25$

W poziomie posadowienia na badanym terenie nie stwierdzono wody gruntowej.

## Fundamenty

Projektuje się bezpośrednie posadowienie budynku na ławach i stopach żelbetowych wylewanych z betonu B20, zbrojonych stalą A-III i A-O. Wysokość ław przyjęto 40cm, a stóp 40 i 50cm. Ławy i stopy należy posadowić na warstwie betonu podkładowego B10 o grubości min. 15 cm. Poziom posadowienia zaprojektowano na rzędnej  $-1,30 = 59,95$  m npm.

Pod ławy i stopy przewiduje się wymianę gruntu aż do gruntów nośnych. Poduszki z pospółki należy zagęszczać warstwami o wysokości max. 30cm do stopnia zagęszczenia

Is = 0,98 Pod posadzki należy wykonać poduszkę z pospółki o wysokości min 50 cm zagęszczaną warstwami na geowłókninie do stopnia zagęszczenia Is min. 0,96.

Prace ziemne należy wykonywać na "sucho", tak aby nie doprowadzić do pogorszenia parametrów wytrzymałościowych podłoża, wg niżej wymienionych uwag zaleceń:

- prace sprzętu mechanicznego zakończyć 0,3 m powyżej projektowanego poziomu posadowienia, a pozostawioną w dnie wykopu warstwę ochronną wybrać narzędziami ręcznymi bezpośrednio przed przystąpieniem do wykonywania podkładów betonowych,
- otwartego wykopu nie wolno pozostawić na dłuższy okres, w czasie którego mogłoby nastąpić przemoczenie lub przemarznięcie gruntu,
- wszystkie, ewentualnie rozmoczone, przemarznęte lub naruszone partie gruntów wybrać, a powstałe nisze wypełnić chudym betonem
- pod ławami i stopami fundamentowymi należy wykonać podkład z betonu B10 gr. min. 15cm.

### **Ściany fundamentowe**

Projektuje się ściany fundamentowe wylane do rzędnej -0,08 z betonu B20 o grubości 24 cm. Ściany zewnętrzne należy docieplić zgodnie z projektem architektonicznym. Przejścia poziomych instalacyjnych zlokalizowane wg odpowiednich projektów branżowych należy wykonać w trakcie wylewania ścian.

### **Ściany nadziemne**

Ściany zewnętrzne zaprojektowano jako dwuwarstwowe (24+12) (na części trójwarstwowe oblicowane cegłą klinkierową) murowane z gazobetonu odmiany 600 na zaprawie cementowo-wapiennej marki M-4 ocieplone styropianem. Ściany wewnętrzne nośne zaprojektowano jako murowane z gazobetonu odmiany 600 na zaprawie cementowo-wapiennej marki M-4 o grubości 24 cm.

W miejscu oparcia podciągów żelbetonowych należy wykonać poduszki z cegły ceramicznej kl.15 na zaprawie cementowo-wapiennej marki 5 MPa o grubości co najmniej 3 warstwy.

### **Nadproża w ścianach**

Zaprojektowano nadproża okienne i drzwiowe w ścianach murowanych z prefabrykowanych żelbetonowych belek typu L-19 z wypełnieniem betonem drobnodziarnistym B25 lub jako żelbetowe, wylane na budowie z betonu B25 zbrojonego stalą A-III i A-0. Otwory o szerokości w świetle do 60 cm należy przesklepić nadprożem murarskim. Nadproża okienne w ścianach zewnętrznych ocieplone styropianem.

## **Stupy i podciąg**

Zaprojektowano podciąg oraz stupy nośne i usztywniające ściany o konstrukcji żelbetowej, wylwane na budowie z betonu B 25 zbrojonego stalą A-III i A-O.

## **Stropy**

Zaprojektowano stropy gęstożebrowe typu MUROTHERM o grubości 24 cm i wysokość belek strunobetonowych 14 i 17cm. Osiowy rozstaw belek wynosi co 60cm. Element uzupełniający stropów (wieńce i wylewki stropowe) projektuje się jako wylwane na budowie z betonu B25 zbrojonego stalą AIII i AO.

Przed przystąpieniem do montażu belek przy ścianach należy ustawić odpowiednie usztywnione i spoziomowane rygi oraz podpory montażowe. Po ułożeniu belek wypełnić strop pustakami. Otwory w pustakach przy wieńcach należy zamknąć zaślepkami.

W następnej kolejności należy ułożyć zbrojenie wieńców stropowych, wylewek stropowych żeber i podciągów kotwionych w wieńcach oraz zbrojenie konstrukcyjne stropu wg zaleceń producenta (rys. załączony za opisem technicznym). Pręty zbrojenia podłużnego wieńców powinny leżeć w linii prostej i łączyć się na zakład min. 50 cm.

Ostatnią czynnością przed zabetonowaniem jest ustawienie tulei na przewody wentylacyjne oraz oczyszczenie i obfite polanie wodą belek i pustaków. Szczególną uwagę należy zwrócić na prawidłowe zagęszczenie masy betonowej i należytą pielęgnację szczególnie w okresie podwyższonych lub obniżonych temperatur. Całość robót należy wykonać zgodnie z wymaganiami świadectwa dopuszczenia wyrobu do stosowania.

Elementy uzupełniające stropów i wieńce zaprojektowano jako wylwane na budowie z betonu B25 zbrojonego stalą A-III i A-O.

Strop nad garażami zaprojektowano jako płytę żelbetową gr. 12cm wylaną (z betonu B25 zbrojoną stalą A-III) na konstrukcji stalowej szkieletowej.

## **Stropodach nad garażami**

Konstrukcję stropodachu zaprojektowano z blachy faldowej T135/310AK gr. 0,88 mm ułożonej na dźwigarach stalowych. Konstrukcję stalową zaprojektowano ze stali 18G2.

## **Zabezpieczenie antykorozyjne i ogniochronne**


Wszystkie elementy stalowe zabezpieczyć powłokami malarskimi antykorozyjnie i ogniochronnie do klasy odporności ogniowej R15.

## WYKAZ RYSUNKÓW

- 1z. Rzut fundamentów
- 2z. Przekroje ław fundamentowych i Kotew K1
3. Stopa F10/8
4. Stopa F14
5. Stopa F23/16
- 6z. Układ elementów konstrukcyjnych- parter
- 7z. Układ elementów konstrukcyjnych- piętro
8. Wieńce stropowe i Kotew K2
9. Detale łączenia wieńców
10. Wylewki stropowe *-budy → 0*
11. Pozycja 2.1 *-budy → 0*
12. Pozycja 2.2
13. Pozycja 1.1
14. Pozycja 1.2 *-budy 0*
15. Pozycja 1.3 *-budy 0 → Spółdziel*
16. Pozycja 1.5 *-w*
17. Pozycja P1
18. Pozycja P2
- 18/1. Pozycja P2/1
19. Pozycja P3
20. Nadproże N60
21. Nadproże N90
22. Nadproże N110
- 23z. Nadproże N120 i N120\*
- 24z. Nadproże N130
25. Nadproże N400
- 26z. Filarek F01.1- F01.3
- 27z. Filarek F02.1- F02.4
28. Klatka schodowa KL1; Pozycja 1.4
29. Słup S2.1
30. Słup S2.2
31. Słup S2.3
32. Słup S2.4 i Marka MM1
33. Słup S2.5 i S2.6
34. Słup S1.1
35. Słup S1.1\*
36. Słup SR1.1/1; Poz. BL1
37. Słup S1.2
- 38z. Słup S1.3z

- 39z. Słup S1.4z
- 40z. Słup S1.5z
- 41. Słup S1.6
- 42z. Słup SR1z
- 43. Dźwigar DS2140
- 44/1.Dźwigar DS2140\*/1
- 45. Stężenie podłużne ST3, ŁS2
- 46. Stężenie połączowe ST1-ST5
- 47. Elementy PG2140, PG2140\*, ŁS1, ŁS3
- 48. Wzmocnienie blach
- 49. Kanał naprawczy
- 55. Nadproża stalowe BS
- 56. Marka M1
- 59. Nadproże N130\*
- 60. Nadproże N160
- 61. Nadproże N175
- 62. Nadproże N300
- 63. Wylewka E60.12



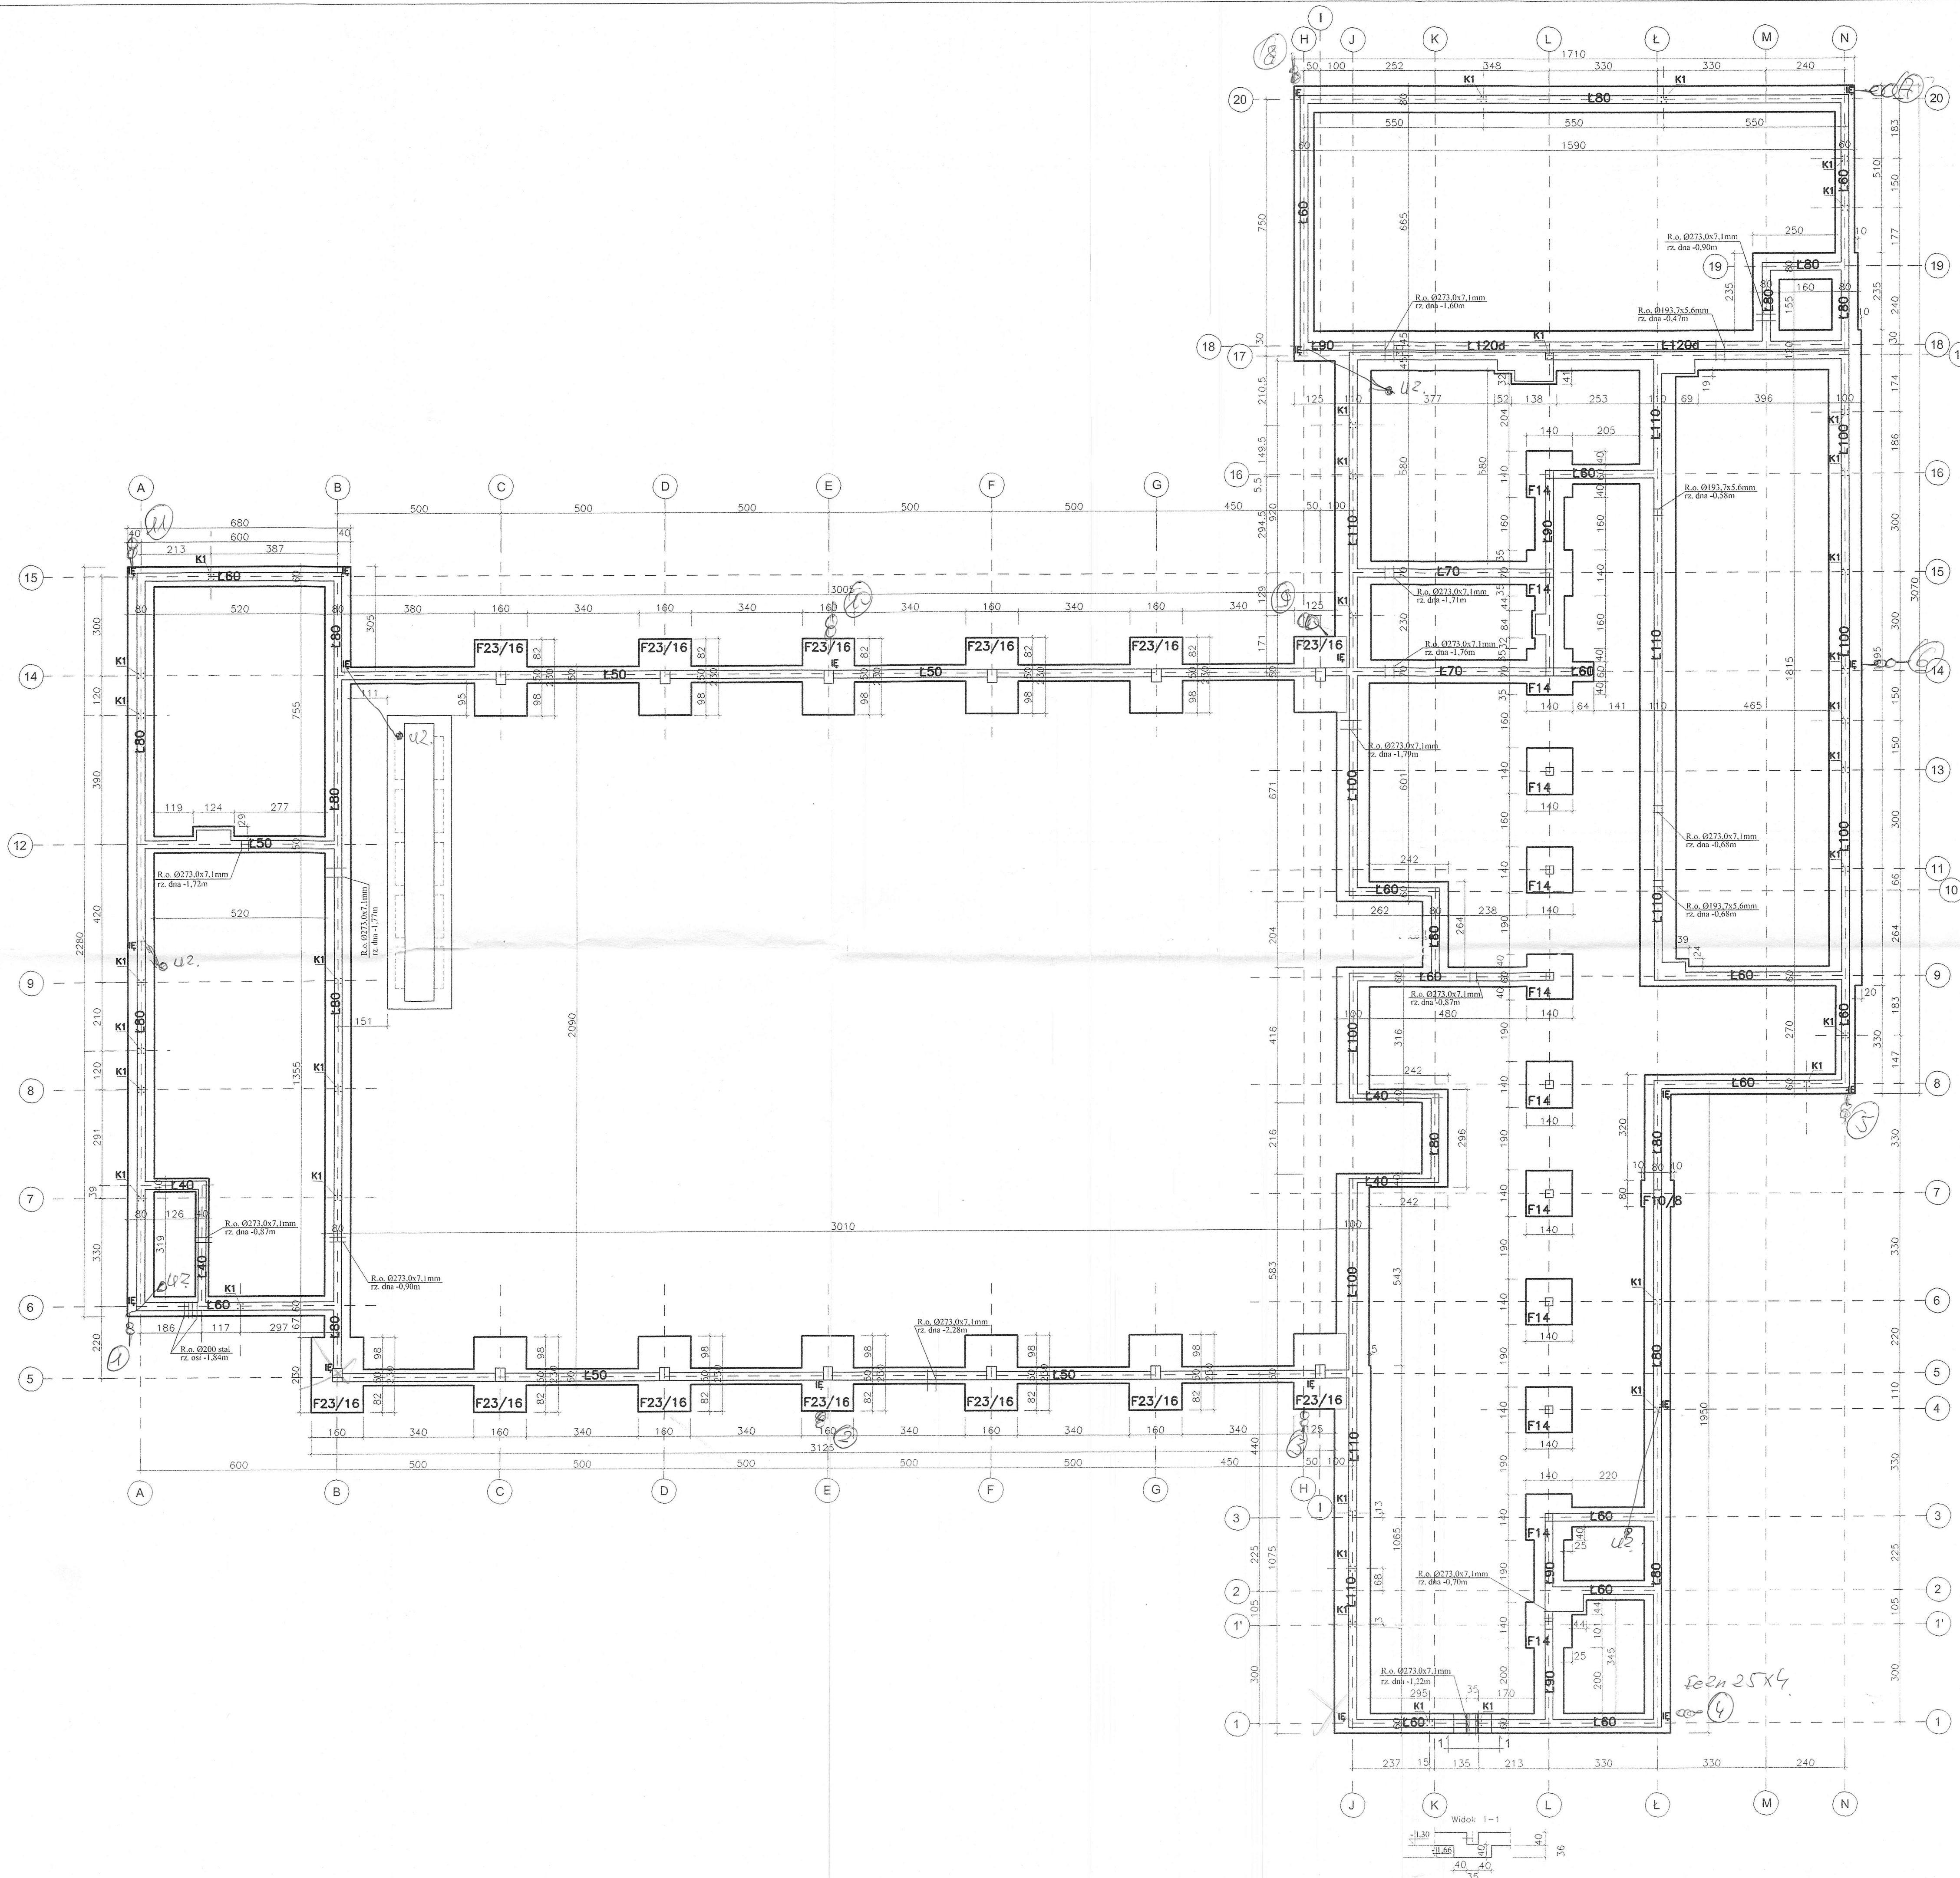

PROJEKT ZOSTAŁ UZGODNIONY Z WYMAGANIAMI	PROJEKTANT IMIĘ I NAZWISKO	DATA OSTATNIEGO UZGODNIENIA	PODPIS
1. BUDOWLANO-ARCHITEKT	M. Gontarek	07.2013r.	
2. MOKNO-HAVAL			
3. GAZOWNIA	B. Tyburski		
4. CIEPŁOTA			
5. MECHANIKI			
6. ELEKTRYCZNY	S. Ćwirko		

±0,00=61,25 m n.p.m.  
BETON B20  
BETON PODKŁADOWY B10  
STAL A-III  
STAL A-O

DO OBLICZEŃ PRZYJĘTO POSPÓLKĘ O  $I_s = 0,98$

POZIOM POSADOWIENIA  
-1,30=59,95 m n.p.m.

ŚCIANKI DZIAŁOWE NALEŻY WYKONAĆ NA PODŁEWCE BETONOWEJ  
10 CM SZERSZEJ NIŻ SZEROKOŚĆ ŚCIANY POSADOWIONEJ 60 CM PONIŻEJ POZIOMU POSADZKI

**UWAGA!**  
Przewidziana jest wymiana gruntu (NN) na pospółkę o stopniu zagęszczenia  $I_s = 0,98$


Lokalizacja przejść instalacyjnych wg. odpowiednich projektów branżowych

**UWAGA!**  
Rys. 1 anuluje rys. 2 z projektu budowlanego.

MAPRO					MAZOWIECKIE	
Spółka z o.o.					BIURO PROJEKTÓW W PŁOCKU	
Opis: Jednostka Ratowniczo-Gasnicza nr 2 Państwowej Straży					Nr umowy	
Adres: Poczarska w Płocku przy ul. Popłaciniejskiej 8a					6/08	
na działkach nr 2874/1 i 2874/2					Branża	
Tytuł rysunku: Rzut fundamentów					konstr.	
					Skala	
					1:100	
Stanowisko	Imię i nazwisko	Nr upr.	Specjalność	Data	Podpis	Nr rysunku
Projektant	mgr inż. Janusz Zawadzki	127/88	konstr.-bud.	07.2013r.		12
Opracował						
Sprawdził	mgr inż. Zbigniew Michalski	2595/61	konstr.-bud.	07.2013r.		




Ława Ł40 do Ł100  
dł. wg tabeli

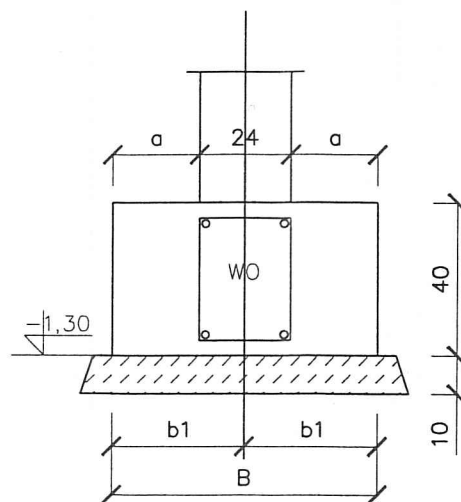



Ława	B	b1	a	długość
	[cm]	[cm]	[cm]	[m]
Ł40	40	20	8	8,73
Ł50	50	25	13	68,00
Ł60	60	30	18	74,48
Ł70	70	35	23	12,00
Ł80	80	40	28	94,88
Ł90	90	45	33	13,80
Ł100	100	50	38	35,22
Ł110	110	55	43	39,20

Ława Ł120d  
dł. 15,0m

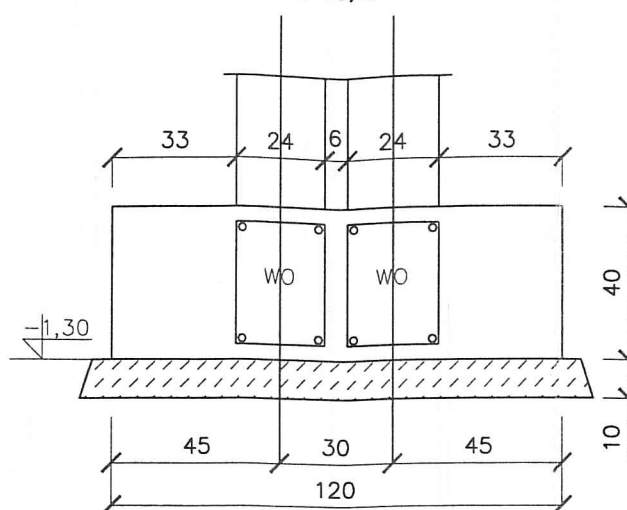


Poz.	Stal		Długość (cm)	Ilość			Długość łączna (m)	
	Ø			w elementach	elementów	ogółem	A-0	A-III
	A-0	A-III					Ø 6	Ø 12
1	6		121	1491	1	1491	1804,11	
2		12	39706	4	1	4		1588,24
3		12	193	4	36	144		277,92
4	6		81	7	36	252	204,12	
Długość wg średnic (m)							2008,23	1866,16
Masa 1 m pręta (kg/m)							0,22	0,89
Masa łączna wg średnic (kg)							445,83	1657,15
Masa łączna wg gatunku stali (kg)							445,83	1657,15
Ogółem (kg)							2102,98	

Kotew K1 szt. 36

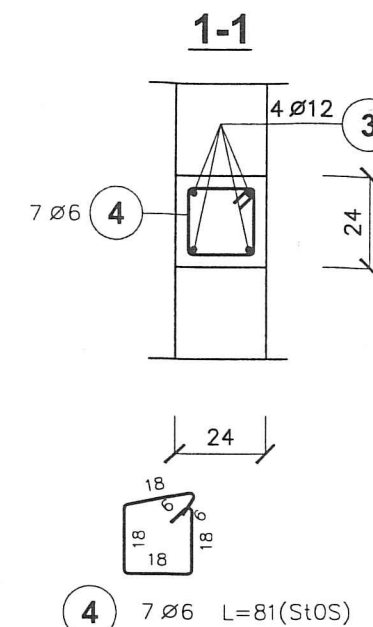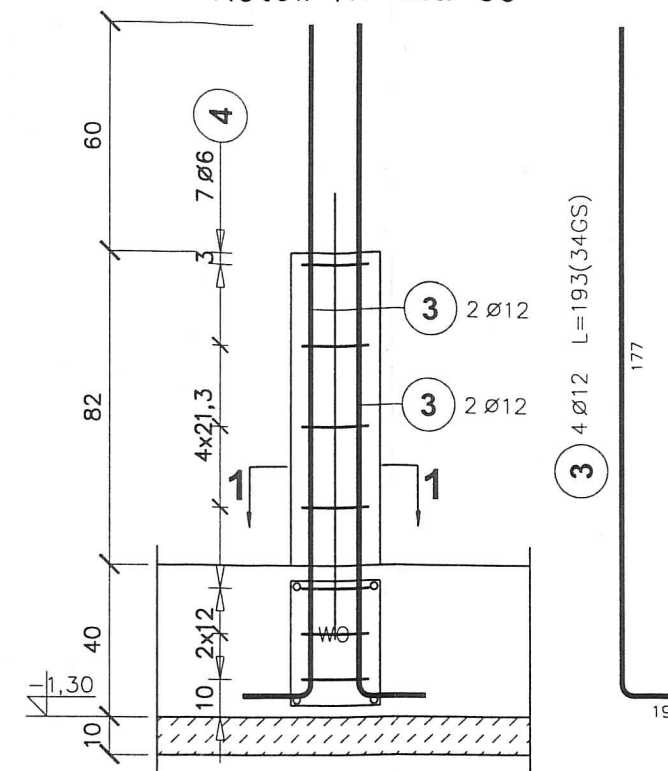

Wieniec WO  
dł.=378,15m

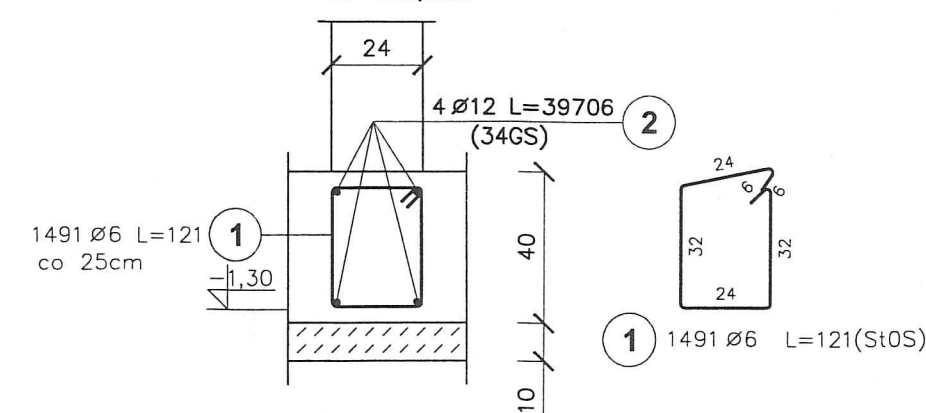



BETON B20  
BETON PODKŁADOWY B10  
STAL A-III  
A-0

MAPRO  
Spółka z o.o.

MAZOWIECKIE  
BIURO PROJEKTÓW w PŁOCKU

Obiekt Jednostka Ratowniczo-Gaśnicza nr 2 Państwowej Straży					Nr umowy
Adres Pożarnej w Płocku przy ul. Popłacińskiej 8a					6/08
na działkach nr 2874/1 i 2874/2					
Treść rysunku					Branża
Przekroje ław fundamentowych					konstr.
					Skala
					1:20
Stanowisko	Imię i nazwisko	Nr upr.	Specjalność	Data	Podpis
Projektant	mgr inż. Janusz Zawadzki	127/88	konstr.-bud.	07.2013r.	
Opracował					
Sprawdził	mgr inż. Zbigniew Michalski	2595/61	konstr.-bud.	07.2013r.	
					Nr rysunku
					2z

# Stopa F10/8 szt.1

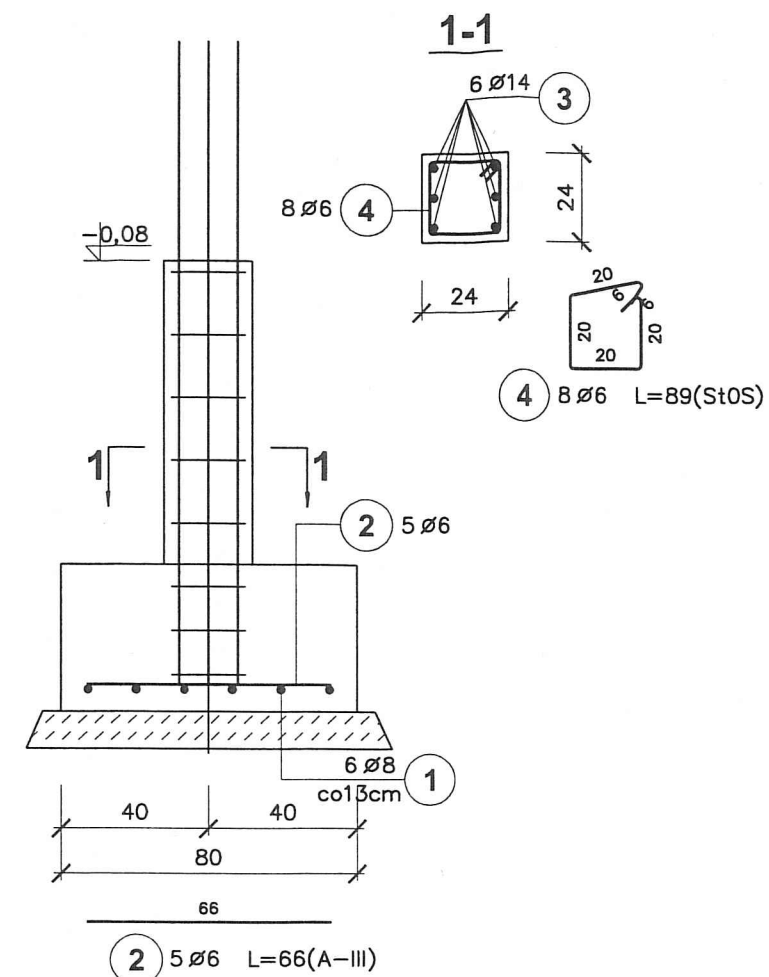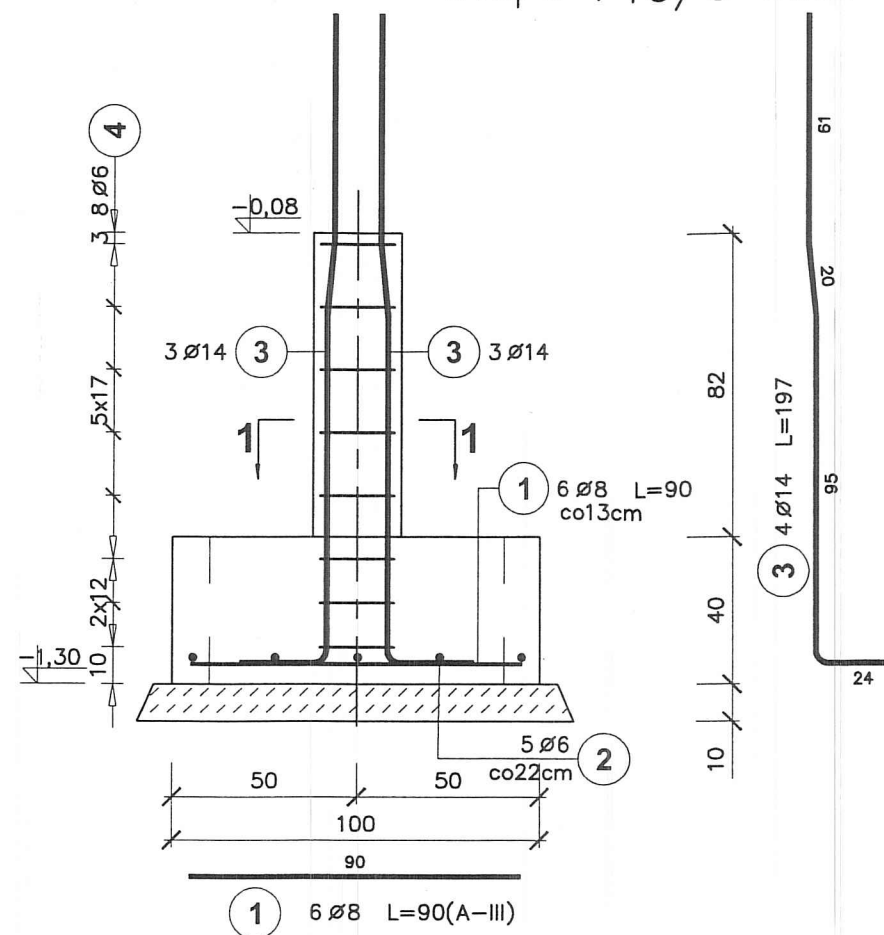

Poz.	Stal		Długość (cm)	Ilość			Długość łączna (m)			
	Ø			w elementach	elementów	ogółem	A—0	A—III		
	A—0	A—III					Ø 6	Ø 6	Ø 8	Ø 14
1		8	90	6	1	6			5,40	
2		6	66	5	1	5		3,30		
3		14	197	6	1	6				11,82
4	6		89	8	1	8	7,12			
Długość wg średnic (m)							7,12	3,30	5,40	11,82
Masa 1 m pręta (kg/m)							0,22	0,22	0,40	1,21
Masa łączna wg średnic (kg)							1,58	0,73	2,13	14,30
Masa łączna wg gatunku stali (kg)							1,58	17,17		
Ogółem (kg)							18,75			

BETON B20  
STAL A-III  
A-0


MAPRO  
Spółka z o.o.

MAZOWIECKIE  
BIURO PROJEKTÓW w PŁOCKU

Obiekt	Jednostka Ratowniczo-Gaśnicza nr 2 Państwowej Straży						Nr umowy
Adres	Pożarnej w Płocku przy ul. Poptacińskiej 8a na działkach nr 2874/1 i 2874/2						6/08
Treść rysunku	STOPA F10/8						Branża konstr.
							Skala 1:20
Stanowisko	Imię i nazwisko	Nr upr.	Specjalność	Data	Podpis		Nr rysunku
Projektant	mgr inż. Janusz Zawadzki	127/88	konstr.-bud.	11.2008r.			3
Opracował	mgr inż. Zbigniew Błaszczak	-		11.2008r.			
Sprawdził	mgr inż. Jadwiga Wrona	117/88	konstr.-bud.	11.2008r.			



# Stopa F14 szt.12

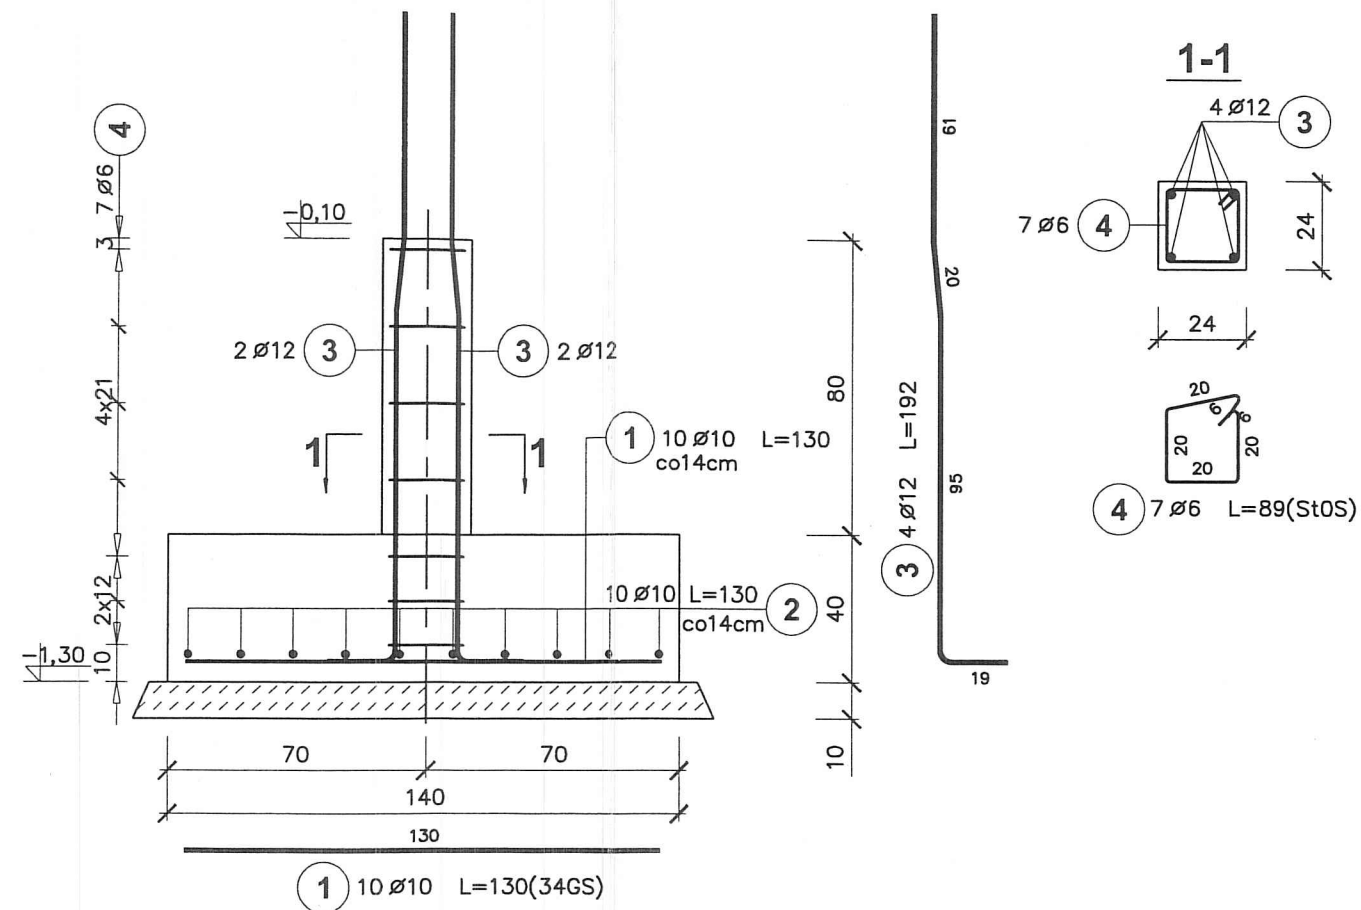

Poz.	Stal		Długość (cm)	Ilość			Długość łączna (m)		
	Ø			w elementach	elementów	ogółem	A-0	A-III	
	A-0	A-III					Ø 6	Ø 10	Ø 12
1		10	130	10	12	120		156,00	
2		10	130	10	12	120		156,00	
3		12	192	4	12	48			92,16
4	6		89	7	12	84	74,76		
Długość wg średnic (m)							74,76	312,00	92,16
Masa 1 m pręta (kg/m)							0,22	0,62	0,89
Masa łączna wg średnic (kg)							16,60	192,50	81,84
Masa łączna wg gatunku stali (kg)							16,60	274,34	
Ogółem (kg)							290,94		




BETON B20  
STAL A-III  
A-0

MAPRO  
Spółka z o.o.

MAZOWIECKIE  
BIURO PROJEKTÓW w PŁOCKU

Obiekt	Jednostka Ratowniczo-Gaśnicza nr 2 Państwowej Straży					Nr umowy
Adres	Pożarnej w Płocku przy ul. Popłacińskiej 8a na działkach nr 2874/1 i 2874/2					6/08
Treść rysunku	STOPA F14					Branża konstr.
						Skala 1:20
Stanowisko	Imię i nazwisko	Nr upr.	Specjalność	Data	Podpis	Nr rysunku
Projektant	mgr inż. Janusz Zawadzki	127/88	konstr.-bud.	11.2008r.		4
Opracował	mgr inż. Zbigniew Błaszczak	-		11.2008r.		
Sprawdził	mgr inż. Jadwiga Wrona	117/88	konstr.-bud.	11.2008r.		

Stopa F23/16 szt.13

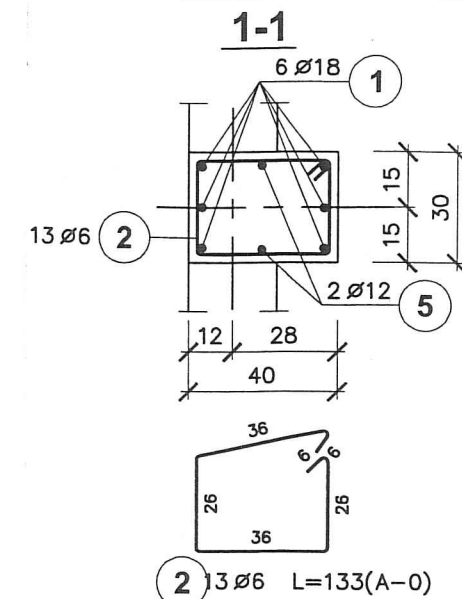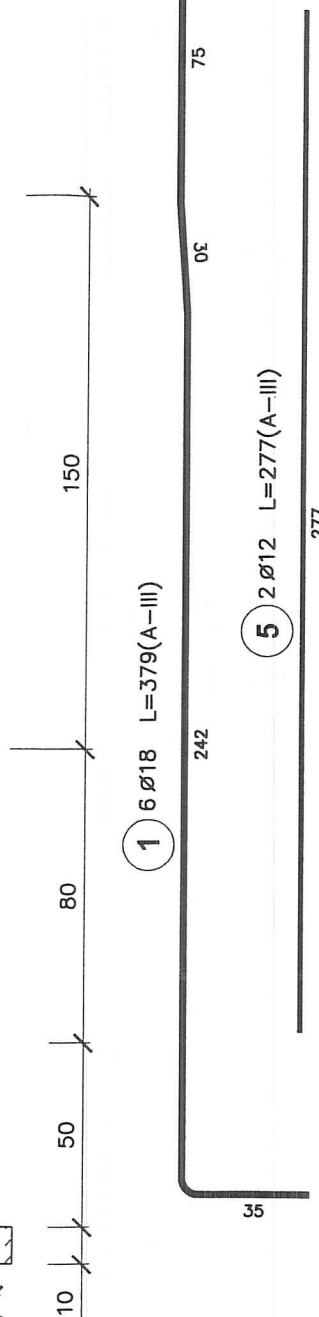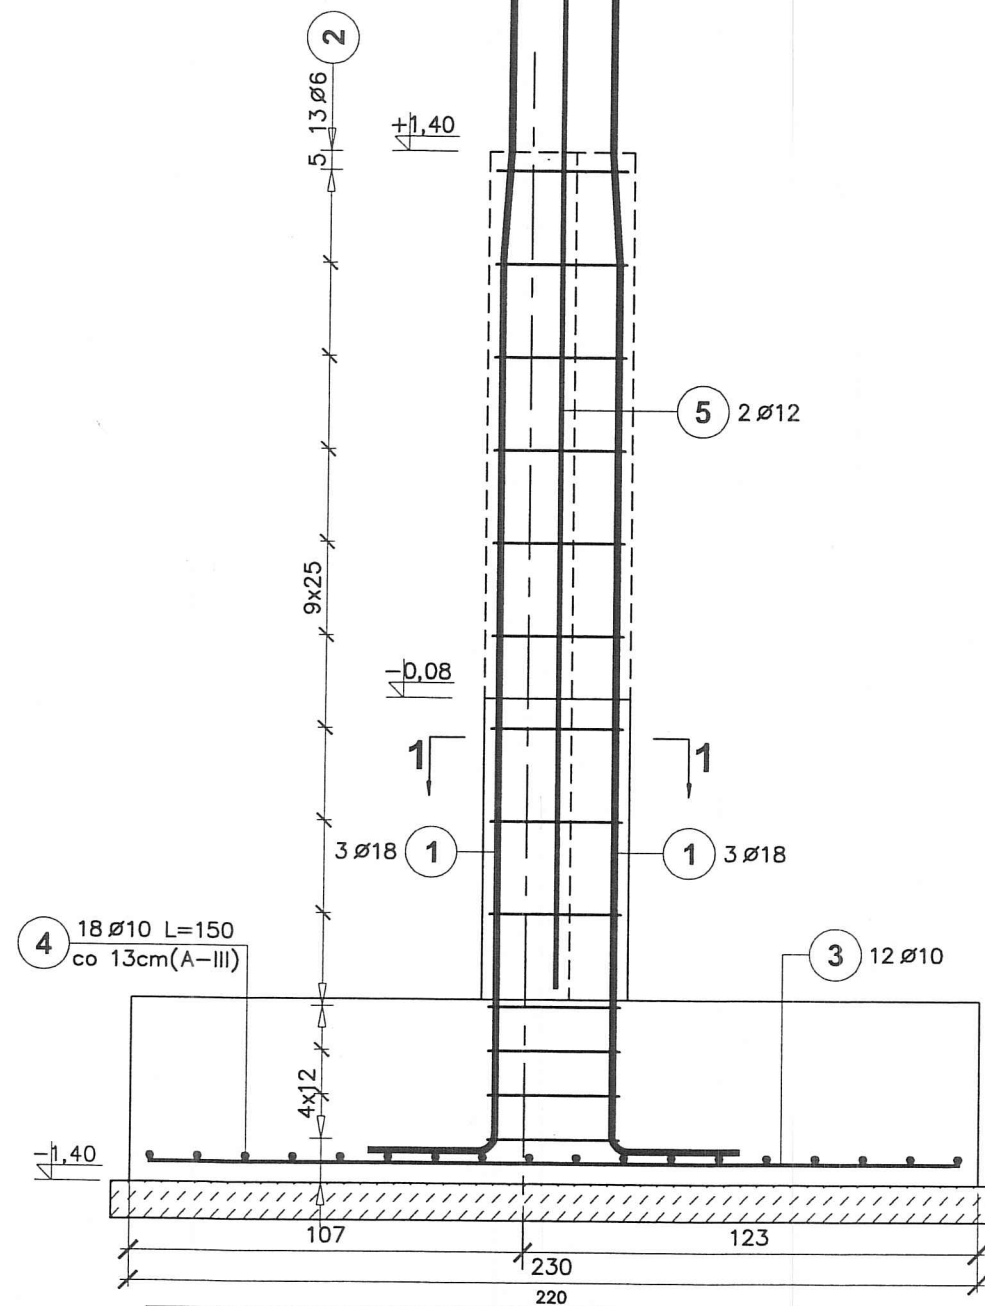

12 Ø10 L=220(A-III)  
3

Poz.	Stal		Długość (cm)	Ilość			Długość łączna (m)			
	Ø			w elementach	elementów	ogółem	A-0	A-III		
	A-0	A-III					Ø 6	Ø 10	Ø 12	Ø 18
1		18	379	6	13	78				295,62
2	6		133	13	13	169	224,77			
3		10	220	12	13	156		343,20		
4		10	150	18	13	234		351,00		
5		12	277	2	13	26			72,02	
Długość wg średnic (m)							224,77	694,20	72,02	295,62
Masa 1 m pręta (kg/m)							0,22	0,62	0,89	2,00
Masa łączna wg średnic (kg)							49,90	428,32	63,95	591,24
Masa łączna wg gatunku stali (kg)							49,90	1083,52		
Ogółem (kg)							1133,41			

MAPRO  
Spółka z o.o.

Obiekt Jednostka Ratowniczo-Gaśnicza nr 2 Państwowej Straży  
Adres Pożarnej w Płocku przy ul. Poptacińskiej 8a  
na działkach nr 2874/1 i 2874/2

Treść rysunku

STOPA F23/16

Stanowisko	Imię i nazwisko	Nr upr.	Specjalność	Data	Podpis
Projektant	mgr inż. Janusz Zawadzki	127/88	konstr.-bud.	12.2008r.	
Opracował	mgr inż. Zbigniew Błaszczak	-		12.2008r.	
Sprawdził	mar inż. Jadwiga Wrona	117/88	konstr.-bud.	12.2008r.	

BETON B20  
STAL A-III  
A-0

MAZOWIECKIE  
BIURO PROJEKTÓW W PŁOCKU

Nr umowy  
6/08

Branża  
konstr.  
Skala  
1:20


Nr rysunku

5







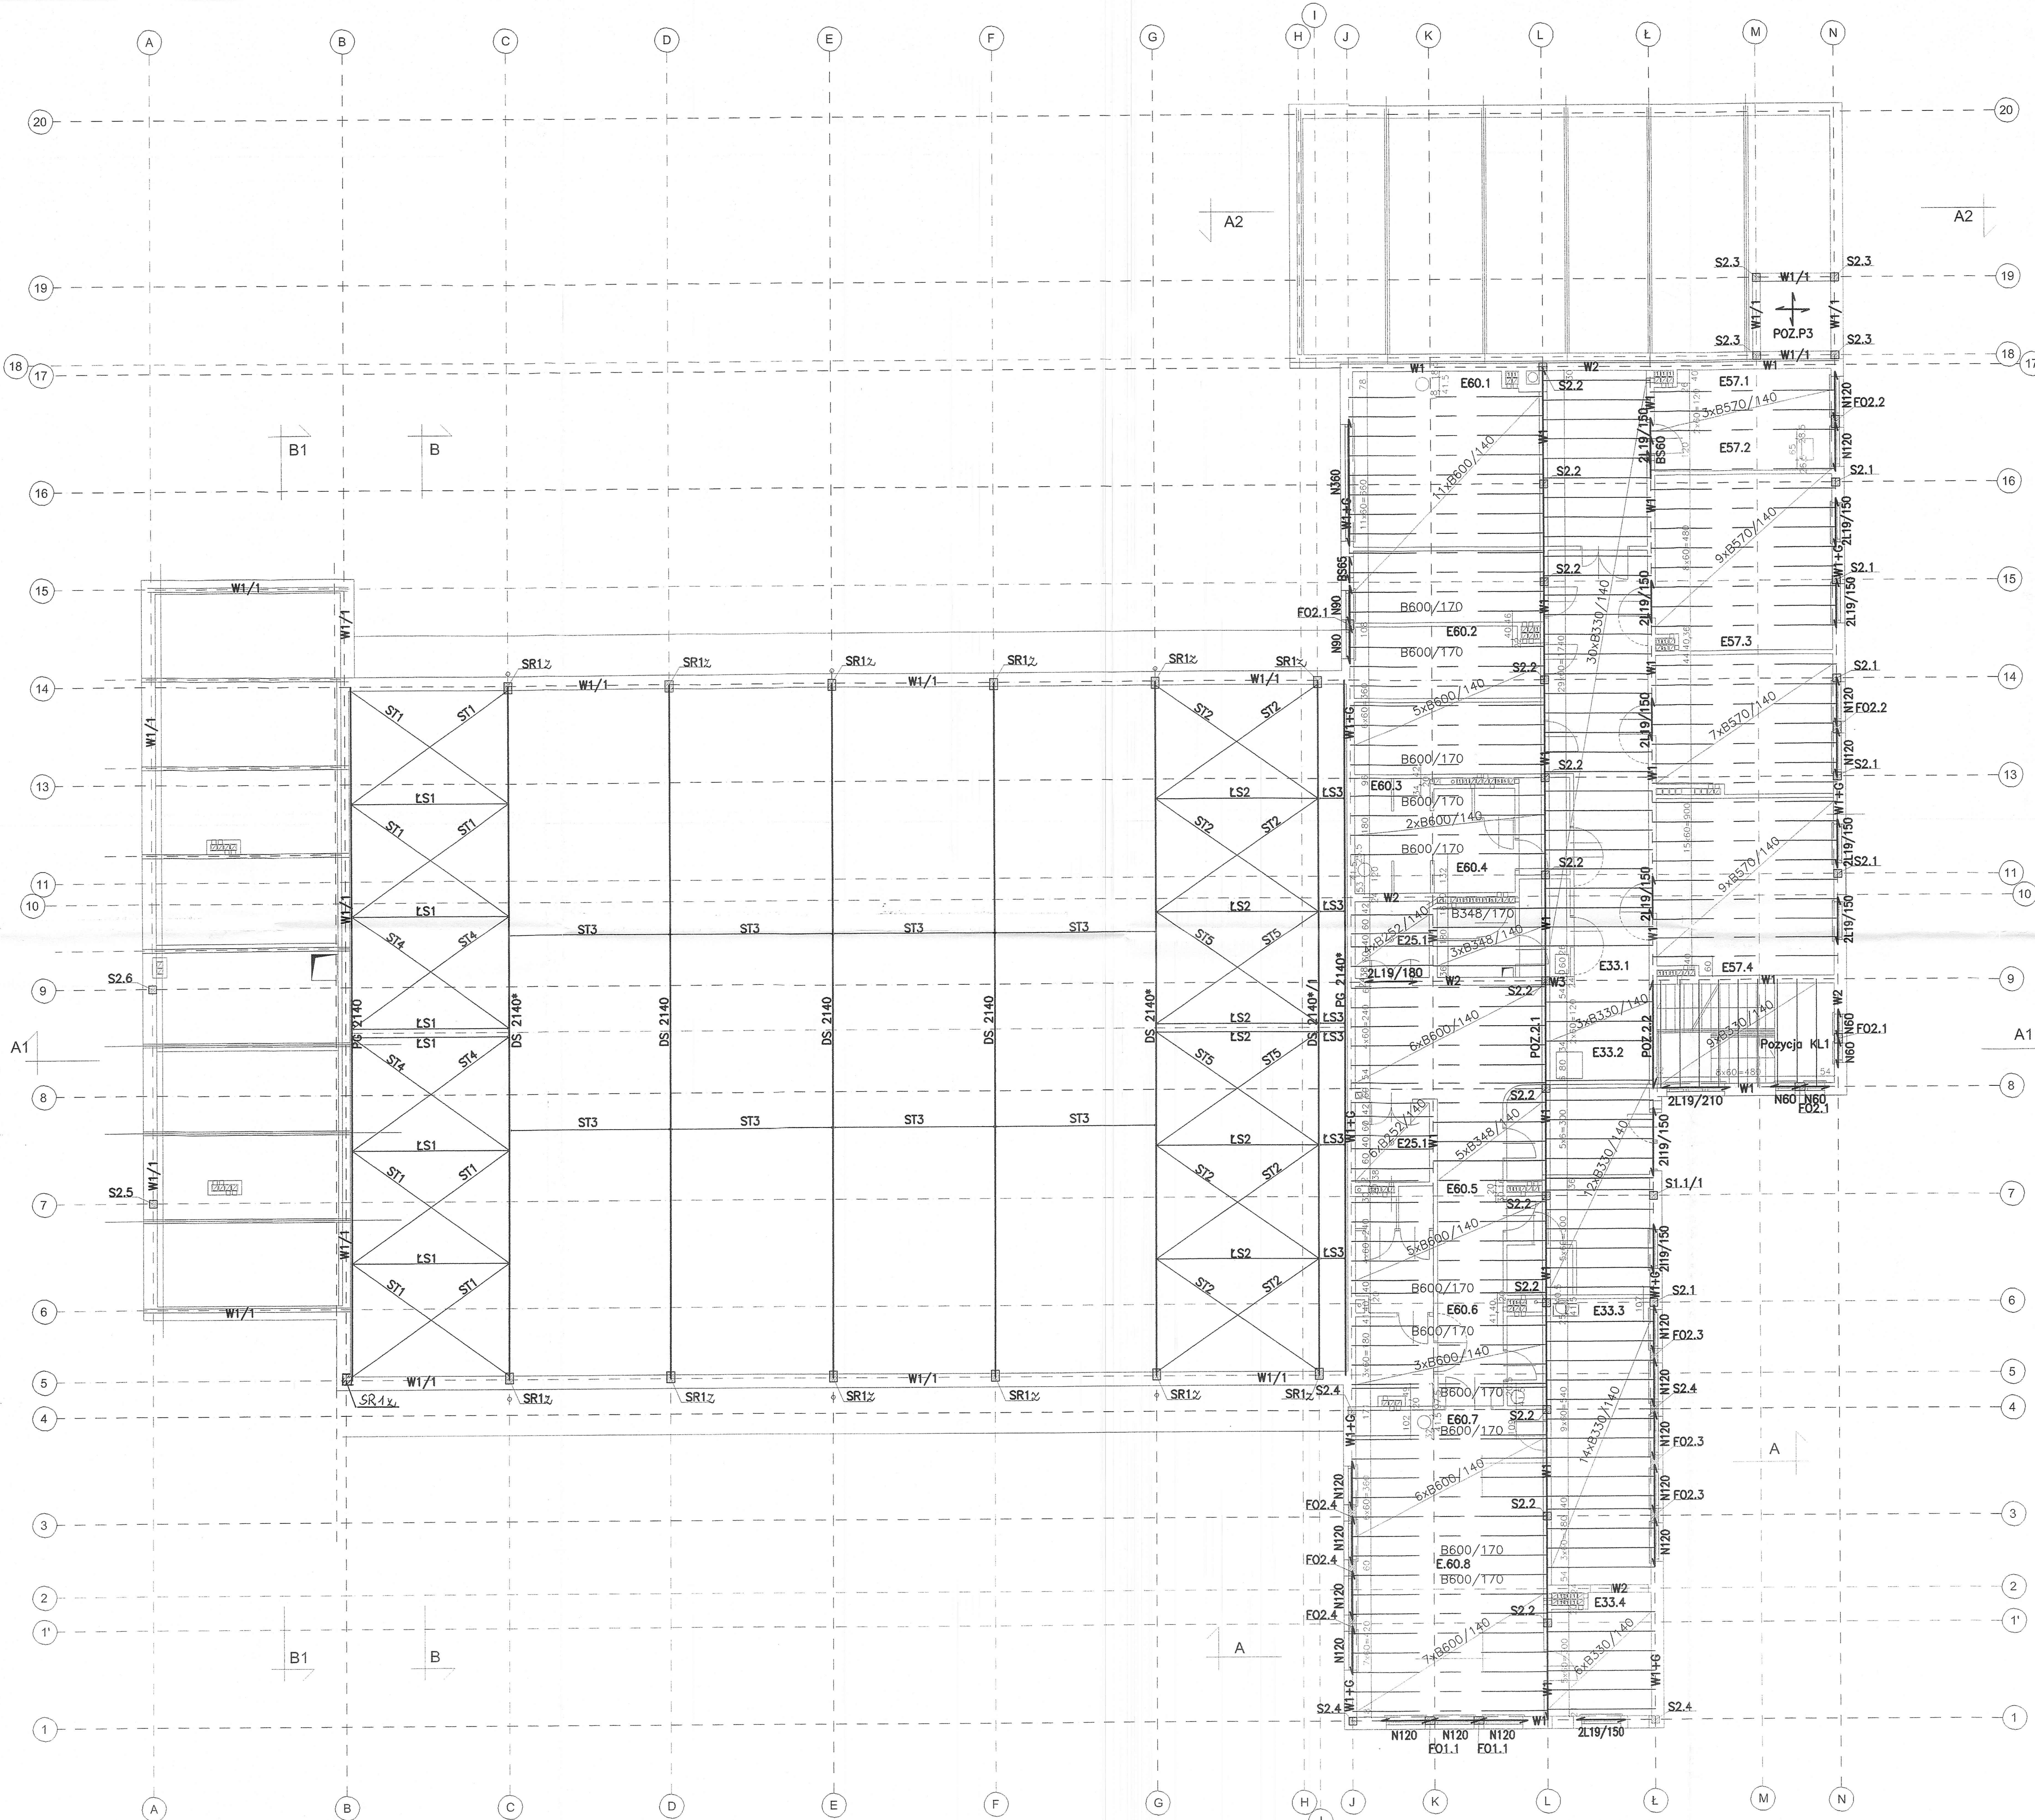

**Zestawienie L19**

Oznaczenie na rysunku	Ilość sztuk	Ciepota montażowy
L19/150	22	50
L19/180	2	60
L19/210	2	70

**MAPRO**  
Spółka z o.o.  
Jednostka Ratowniczo-Gasnicza Nr 2 Państwowej Straży Pożarnej w Płocku przy ul. Popławskiej 8a  
działki nr 2874/1 i 2874/2

**MAZOWIECKIE**  
BIURO PROJEKTÓW W PŁOCKU

**Układy konstrukcyjne – piętro**

**6/2008**  
Branża: konstr.  
Skala: 1:100

**7Z**







Stanowisko	Imię i nazwisko	Nr. um.	Specjalność	Data	Podpis
Projektant	mgr inż. Janusz Zawadzki	127/88	konstr. – bud.	07.2013r.	





W1 dł.=378,90m

W1/1 dł.=130,80m


W2 dł.=69,10m

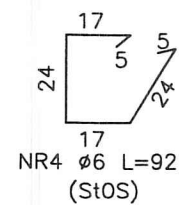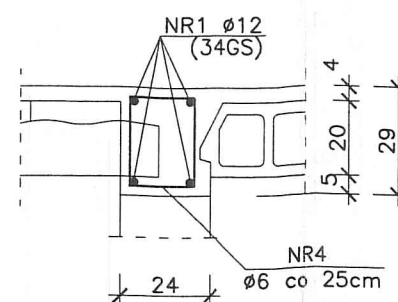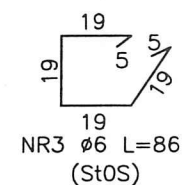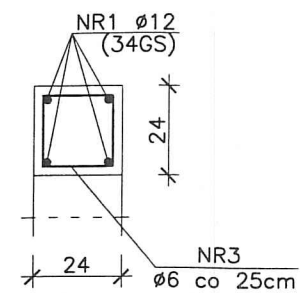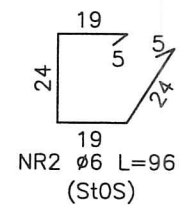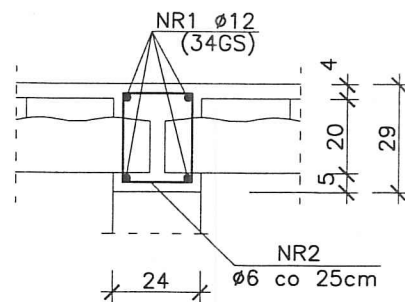

W3 dł.=19,40m


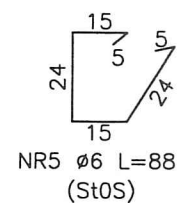
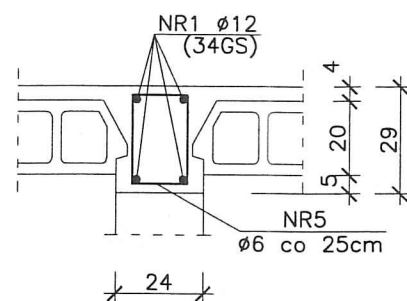


G dł.=79,18m

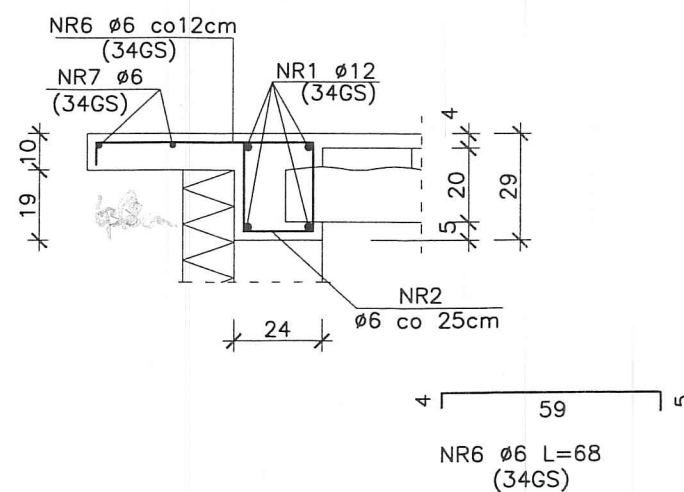

NR6 Ø6 L=68 (34GS)

Kotew K2 szt.10

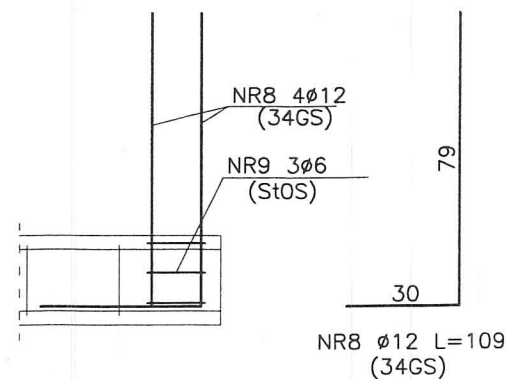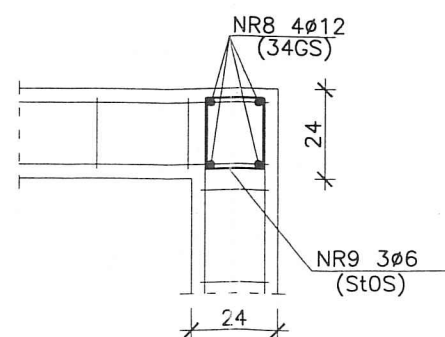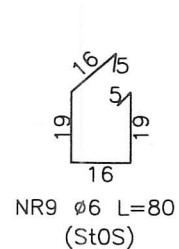

## ZESTAWIENIE STALI

Wieniec	NR PRĘTA	ŚREDNICA φ	DŁUGOŚĆ cm	ILOŚĆ WEL szt	A0 6	AIII 6 12
W1	1	12	39785	4		1591,40
	2	6	96	1516	1455,36	
W1/1	1	12	13734	4		549,36
	3	6	86	523	449,78	
W2	1	12	7256	4		290,24
	4	6	92	276	253,92	
W3	1	12	2037	4		81,48
	5	6	88	78	68,64	
G	1	12	8314	4		332,56
	2	6	96	317	304,32	
	6	6	68	660		448,80
	7	6	8314	2		166,28
K2	8	12	109	40		43,60
	9	6	80	30	24,00	
RAZEM DŁUGOŚĆ				[m]	2532,02	615,08 2888,64
MASA JEDNOSTKOWA				[kg/m]	0,222	0,222 0,888
MASA WŁ. ŚREDNIA				[kg]	562,11	136,55 2565,11
RAZEM				[kg]		3263,8

UWAGA:  
Pręty podłużne łączyć na zakład 50 cm.  
W zestawieniu uwzględniono 5% dodatek.



BETON B25  
STAL: AIII-34GS  
A0-StOS

MAPRO  
Spółka z o.o.

MAZOWIECKIE  
BIURO PROJEKTÓW W PŁOCKU


Spółka z o.o.


Obiekt	Jednostka Ratowniczo-Gaśnicza Nr 2 Państwowej Straży Pożarnej w Płocku przy ul. Poptacińskiej 8a działki nr 2874/1 i 2874/2					Nr umowy	6/2008
Adres						Branża	konstr.
Treść rysunku	Wieniec stropowe i Kotew K2					Skala	1:20
Stanowisko	Imię i nazwisko	Nr upr.	Specjalność	Data	Podpis	Nr rysunku	8
Projektant	mgr inż. Janusz Zawadzki	127/88	konstr.-bud.	11.2008r.			
Opracował	techn. Beata Marszałek			11.2008r.			
Sprawił	mgr inż. Jadwiga Wrona	117/88	konstr.-bud.	11.2008r.			



# Poz.2.2 szt.1

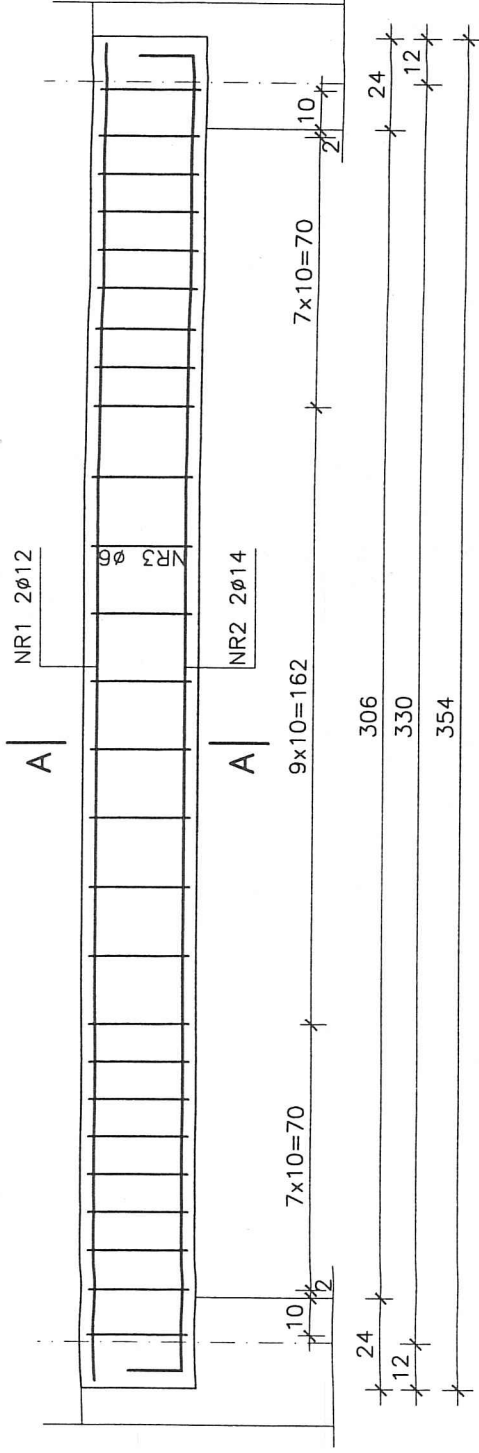


NR1 2ø12 L=350 (A-III)

350

NR2 2ø14 L=369 (A-III)

344

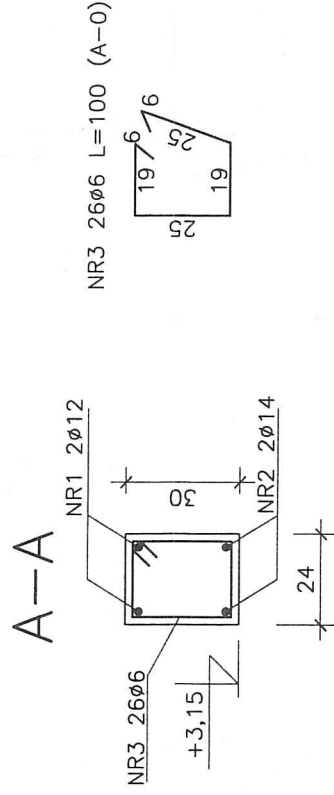

## Wykaz stali zbrojeniowej

Nr pręta	φ	Długość	Ilość w		Ilość elem.	A-O	A-III	
			elem.	szt.			12	14
Razem			m.			26,00	7,00	7,38
Ciężar jedn.			kg/m.			0,222	0,888	1,208
Ciężar wg φ			kg			5,77	6,21	8,92
Ciężar całk.			kg			20,90		

BETON B25

STAL A-III, A-O

Pow. deskowania=3,00m<sup>2</sup>

MAPRO


Spółka z o.o.

MAZOWIECKIE

BIURO PROJEKTÓW W PŁOCKU

Obiekt	Jednostka Ratowniczo-Gaśnicza Nr 2 Państwowej	Nr umowy	6/2008
Adres	Straży Pożarnej w Płocku przy ul. Poptacińskiej 8a	Branża	konstr.
Treść rysunku	działki nr 2874/1 i 2874/2	Skala	1:20
Stanowisko	Imię i nazwisko	Nr rysunku	12
Projektant	mgr inż. Janusz Zawadzki	Data	11.2008r.
Opracował	techn. Beata Marszałek	Podpis	
Sprawdził	mar inż. Jadwiga Wrona		

# Poz.1.1 szt.1

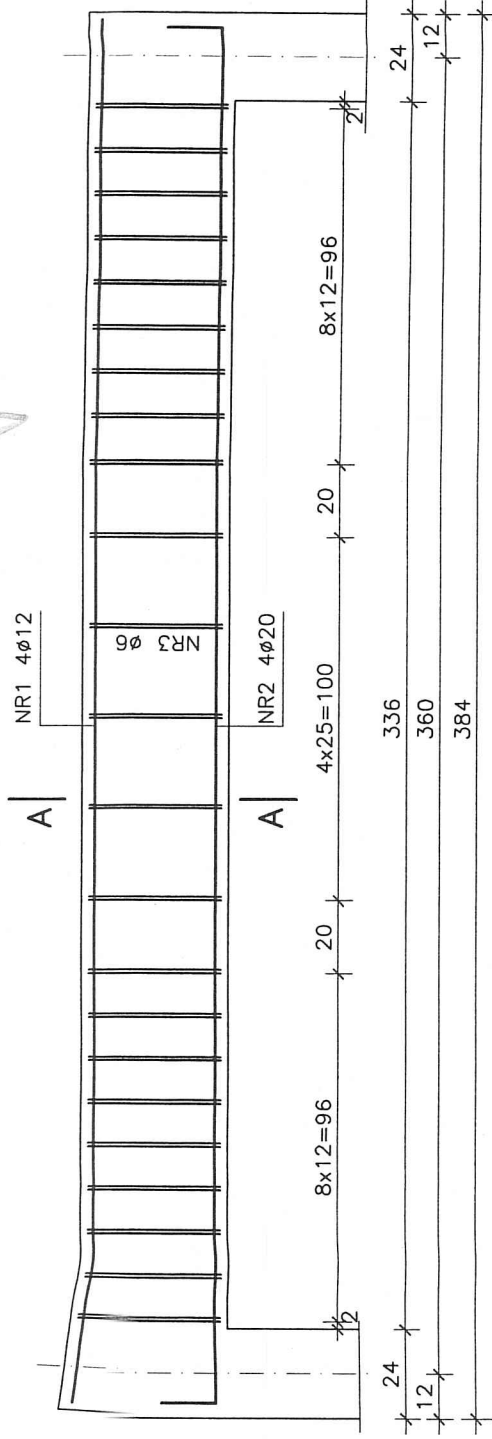


NR1 4φ12 L=380 (A-III)

380

NR2 4φ20 L=398 (A-III)

376

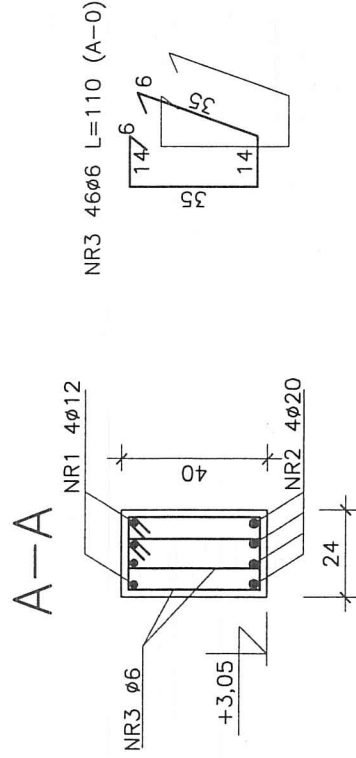

## Wykaz stali zbrojeniowej


Nr pręta	φ	Długość	Ilość w elem.		Ilość elem.	A-O	A-III	
			m.	szt.			12	20
1	12	3,80	4				15,20	
2	20	3,98	4					15,92
3	6	1,10	46			50,60		
Razem			m.			50,60	15,20	15,92
Ciężar jedn.			kg/m.			0,222	0,888	2,466
Ciężar wg φ			kg			11,23	13,49	39,26
Ciężar całk.			kg				63,99	

BETON B25  
STAL A-III, A-0  
Pow. deskowania=4,07m<sup>2</sup>

MAPRO



Spółka z o.o.

MAZOWIECKIE  
BIURO PROJEKTÓW W PŁOCKU

Obiekt	Jednostka Ratowniczo-Gasnicza Nr 2 Państwowej					Nr umowy	6/2008	
Adres	Straży Pożarnej w Płocku przy ul. Popłacińskiej 8a							
	dziątki nr 2874/1 i 2874/2							
Treść rysunku		Poz. 1.1					Branża	konstr.
							Skala	1:20
Stanowisko	Imię i nazwisko	Nr upr.	Specjalność	Data	Podpis	Nr rysunku		
Projektant	mgr inż. Janusz Zawadzki	127/88	konstr. –bud.	11.2008r.		13		
Opracował	techn. Beata Marszałek			11.2008r.				
Sprawdził	mgr inż. Jodwiga Wrona	117/88	konstr. –bud.	11.2008r.				



# Pozycja P1 szt.2 L=30,58m

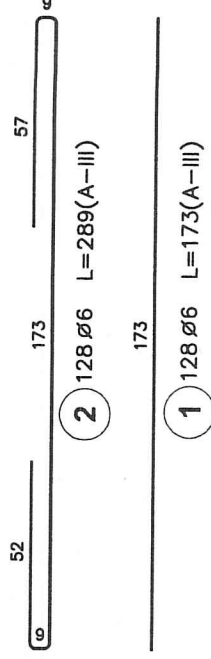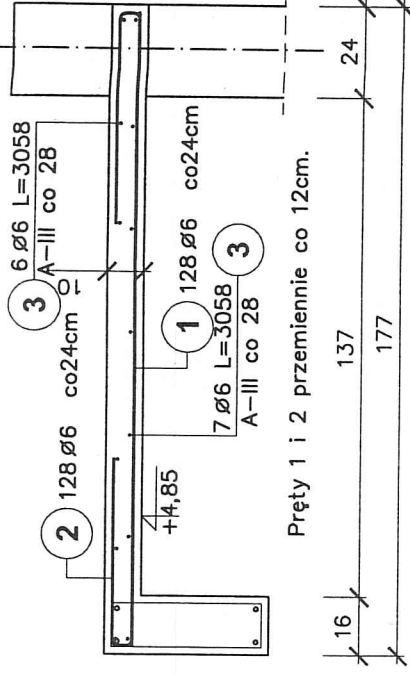



Poz.	Stal		Długość (cm)	Ilość			Długość łączna (m)	
	Ø	A-III		w elementach	elementów	ogółem		
1	6		173	128	2	256	442,88	
2	6		289	128	2	256	739,84	
3	6		3058	13	2	26	795,08	
Długość wg średnic (m)								1977,80
Masa 1 m pręta (kg/m)								0,22
Masa łączna wg średnic (kg)								439,07
Masa łączna wg gatunku stali (kg)								439,07
Ogółem (kg)								439,07

BETON B25  
STAL A-III  
A-0

MAPRO  
Spółka z o.o.

MAZOWIECKIE  
BIURO PROJEKTÓW w PŁOCKU

Obiekt		Jednostka Ratowniczo-Gaśnicza nr 2 Państwowej Straży Pożarnej w Płocku przy ul. Poptacińskiej 8a na działkach nr 2874/1 i 2874/2		Nr umowy		6/08
Adres				Branża		konstr.
Treść rysunku		Pozycja P1		Skala		1:20
Stanowisko	Imię i nazwisko	Nr upr.	Specjalność	Data	Podpis	Nr rysunku
Projektant	mgr inż. Janusz Zawadzki	127/88	konstr.-bud.	12.2008		17
Opracował	mgr inż. Zbigniew Błaszczak	-		12.2008		
Sprawdził	mgr inż. Jadwiga Wrona	117/88	konstr.-bud.	12.2008		

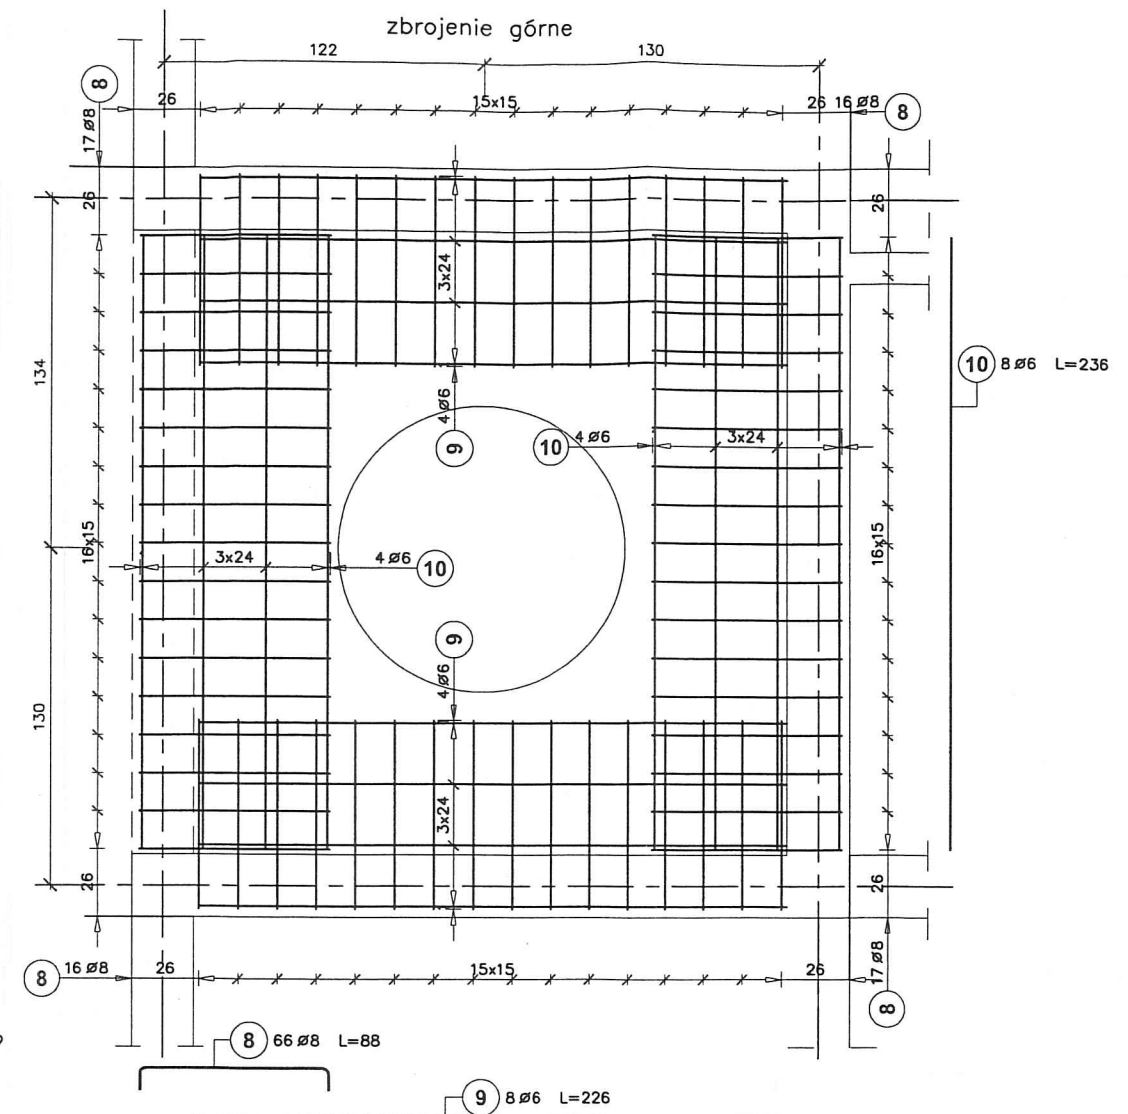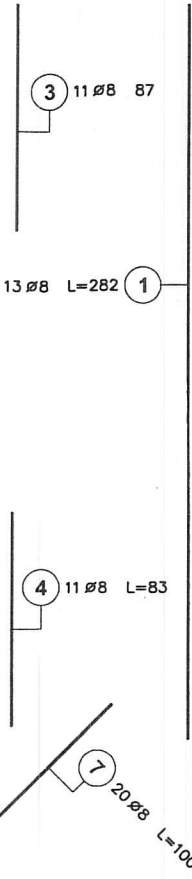

Poz.	Stal Ø A-III	Długość (cm)	Ilość			Długość łączna (m)	
			w elementie	elementów	ogółem	A-III	
						Ø 6	Ø 8
1	8	282	13	1	13		36,66
2	8	270	14	1	14		37,80
3	8	87	11	1	11		9,57
4	8	83	11	1	11		9,13
5	8	75	11	1	11		8,25
6	8	83	11	1	11		9,13
7	8	100	20	1	20		20,00
8	8	88	66	1	66		58,08
9	6	226	8	1	8	18,08	
10	6	236	8	1	8	18,88	
Długość wg średnic (m)						36,96	188,62
Masa 1 m przęta (kg/m)						0,22	0,40
Masa łączna wg średnic (kg)						8,21	74,50
Masa łączna wg gatunku stali (kg)						82,71	
Ogółem (kg)						82,71	



Grubość płyty 15cm  
Rzędna spodu: +3,59

BETON B25  
STAL A-III

MAPRO  
Spółka z o.o.

MAZOWIECKIE  
BIURO PROJEKTÓW w PŁOCKU

Opłata 2 000,- Obiekt Jednostka Ratowniczo-Gaśnicza nr 2 Państwowej Straży Adres Pożarnej w Płocku przy ul. Popłacińskiej 8a na działkach nr 2874/1 i 2874/2						Nr umowy 6/08
Treść rysunku Pozycja P2						Branża konstr. Skala 1:20
Stanowisko	Imię i nazwisko	Nr upr.	Specjalność	Data	Popełnia	Nr rysunku 18
Projektant	mgr inż. Janusz Zawadzki	127/88	konstr.—bud.	12.2008		
Opracował	mgr inż. Zbigniew Błaszczyk	—		12.2008		
Sprawdził	mgr inż. Jadwiga Wronek	117/88	konstr.—bud.	12.2008		

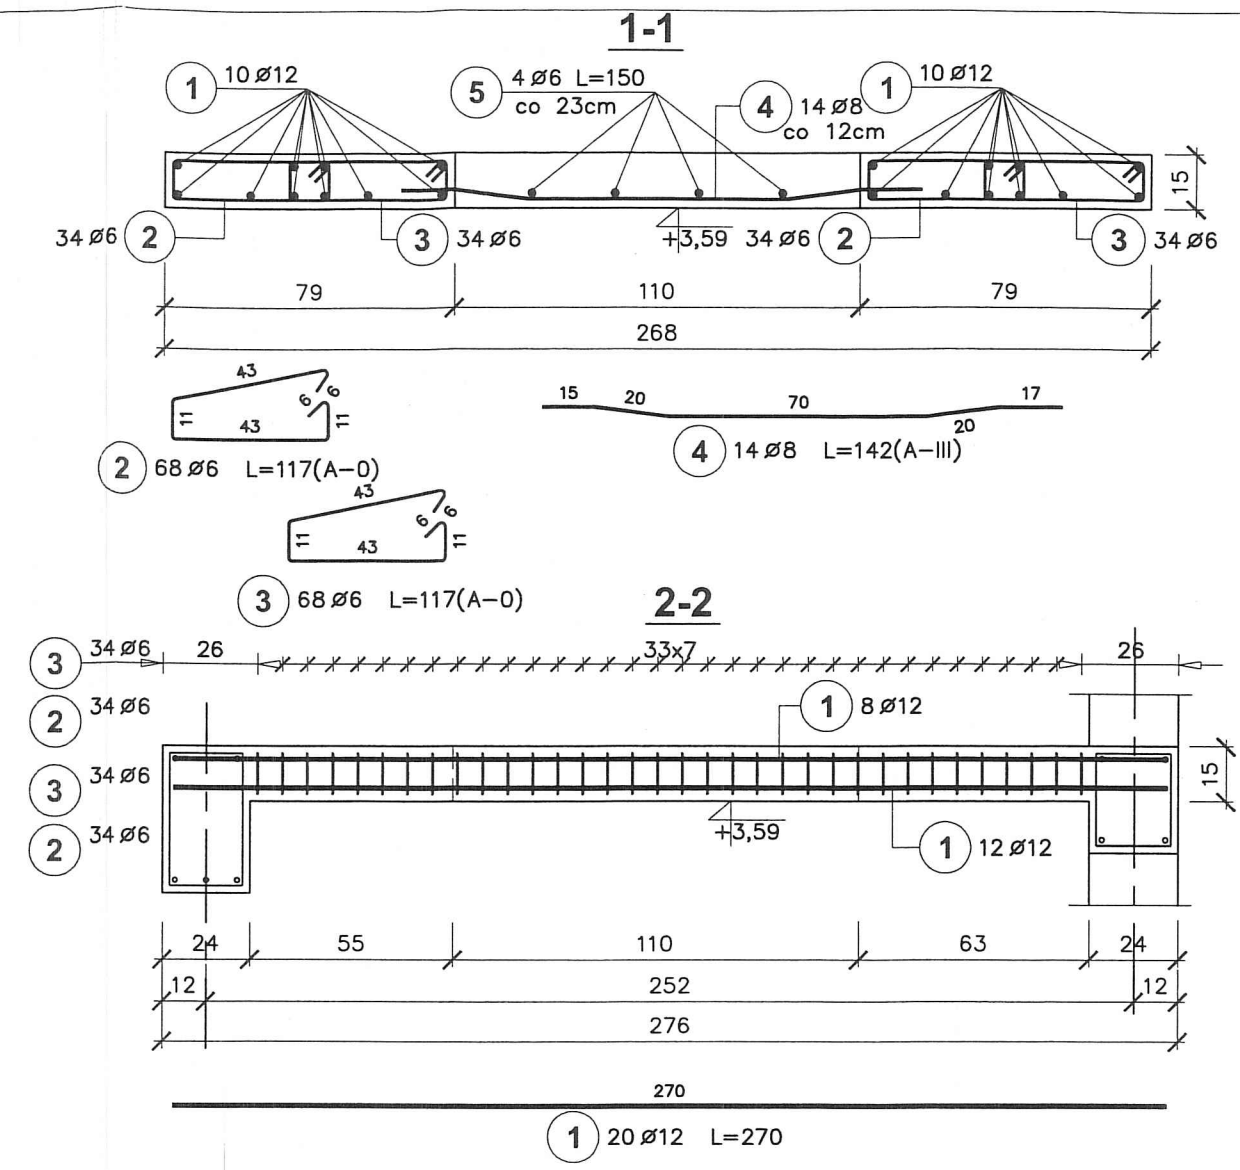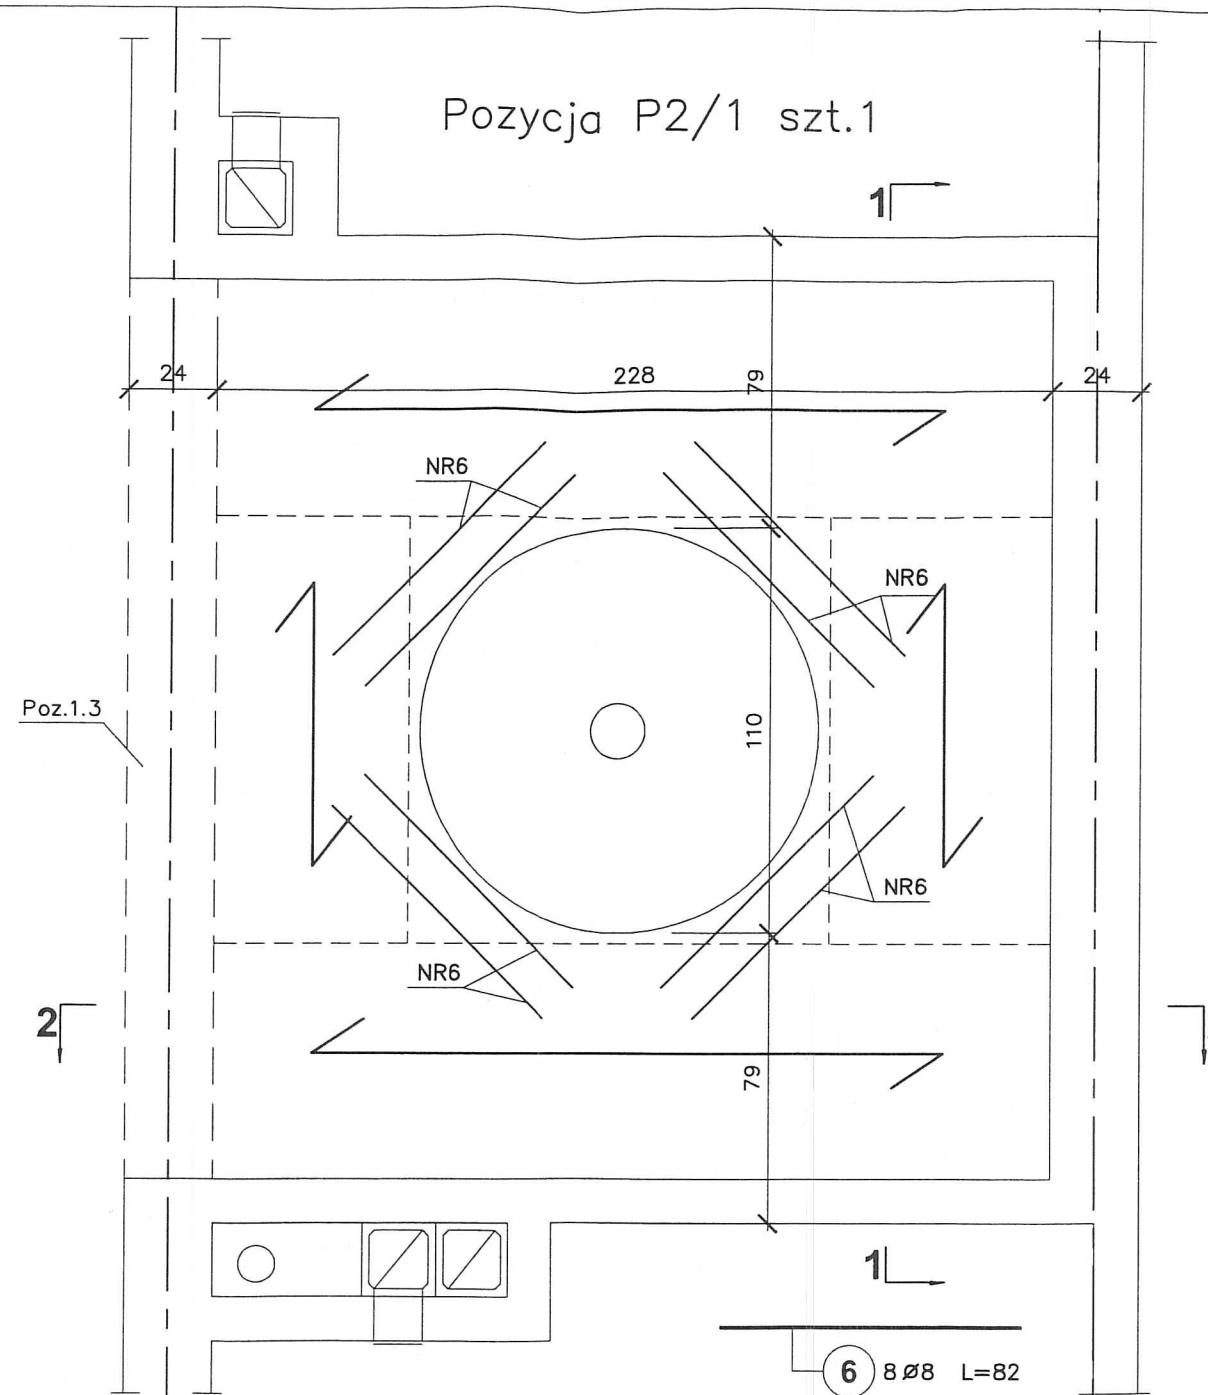

Poz.	Stal		Długość (cm)	Ilość			Długość łączna (m)			
	Ø			w elementach	elementów	ogółem	A-0	A-III		
	A-0	A-III					Ø 6	Ø 6	Ø 8	Ø 12
1		12	270	20	1	20				54,00
2	6		117	68	1	68	79,56			
3	6		117	68	1	68	79,56			
4		8	142	14	1	14			19,88	
5		6	150	4	1	4		6,00		
6		8	82	8	1	8			6,56	
Długość wg średnic (m)							159,12	6,00	26,44	54,00
Masa 1 m pręta (kg/m)							0,22	0,22	0,40	0,89
Masa łączna wg średnic (kg)							35,32	1,33	10,44	47,95
Masa łączna wg gatunku stali (kg)							35,32	59,73		
Ogółem (kg)							95,05			

BETON B25  
STAL A-III  
A-0  
MAZOWIECKIE  
BIURO PROJEKTÓW w PŁOCKU

**MAPRO**  
Spółka z o.o.

Obiekt Jednostka Ratowniczo-Gaśnicza nr 2 Państwowej Straży  
Adres Pożarnej w Płocku przy ul. Popłacińskiej 8a  
na działkach nr 2874/1 i 2874/2

Treść rysunku  
Pozycja P2/1

Stanowisko	Imię i nazwisko	Nr upr.	Specjalność	Data	Podpis
Projektant	mgr inż. Janusz Zawadzki	127/88	konstr.-bud.	12.2008	
Opracował	mgr inż. Zbigniew Błaszczak	-		12.2008	
Sprawdził	mgr inż. Jadwiga Wrona	117/88	konstr.-bud.	12.2008	


Nr umowy  
6/08

Branża  
konstr.

Skala  
1:20

Nr rysunku  
18/1


## Zbrojenie dolne

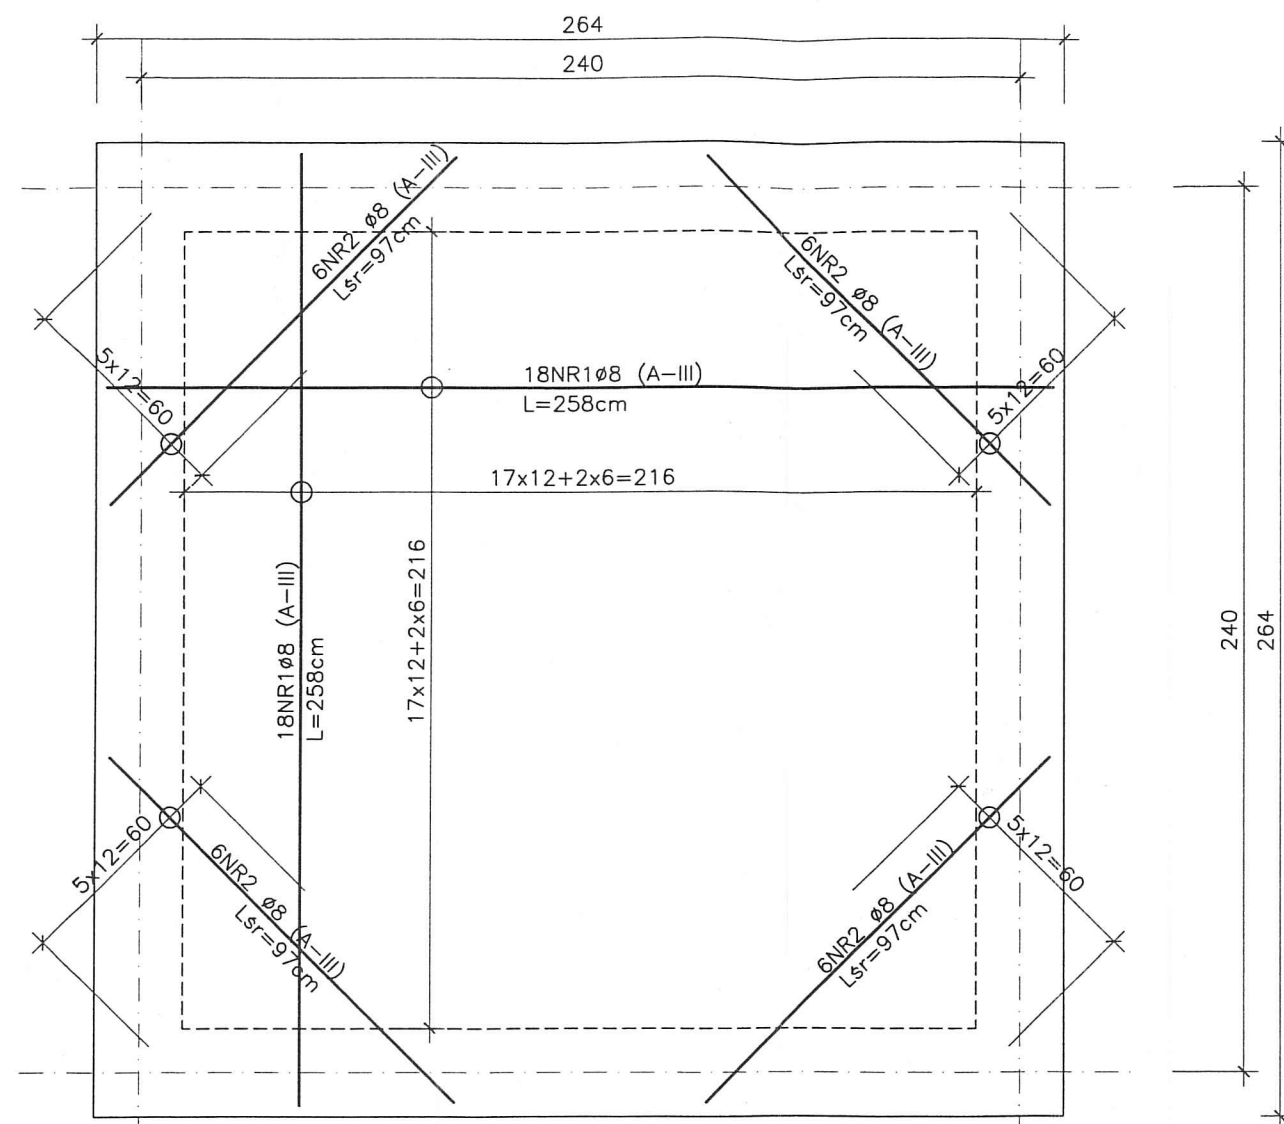

## Wykaz stali zbrojeniowej

Nr pręta	φ	Długość	Ilość w elem.	Ilość elem.	A-III
	mm	m.	szt.	szt.	8
1	8	2,58	36	1	92,88
2	8	0,97	24		23,28
3	8	1,00	40		40,00
Razem			m.	156,16	
Ciężar jedn.			kg/m.	0,395	
Ciężar wg φ			kg	61,62	
Ciężar całk.			kg		

## Zbrojenie górne

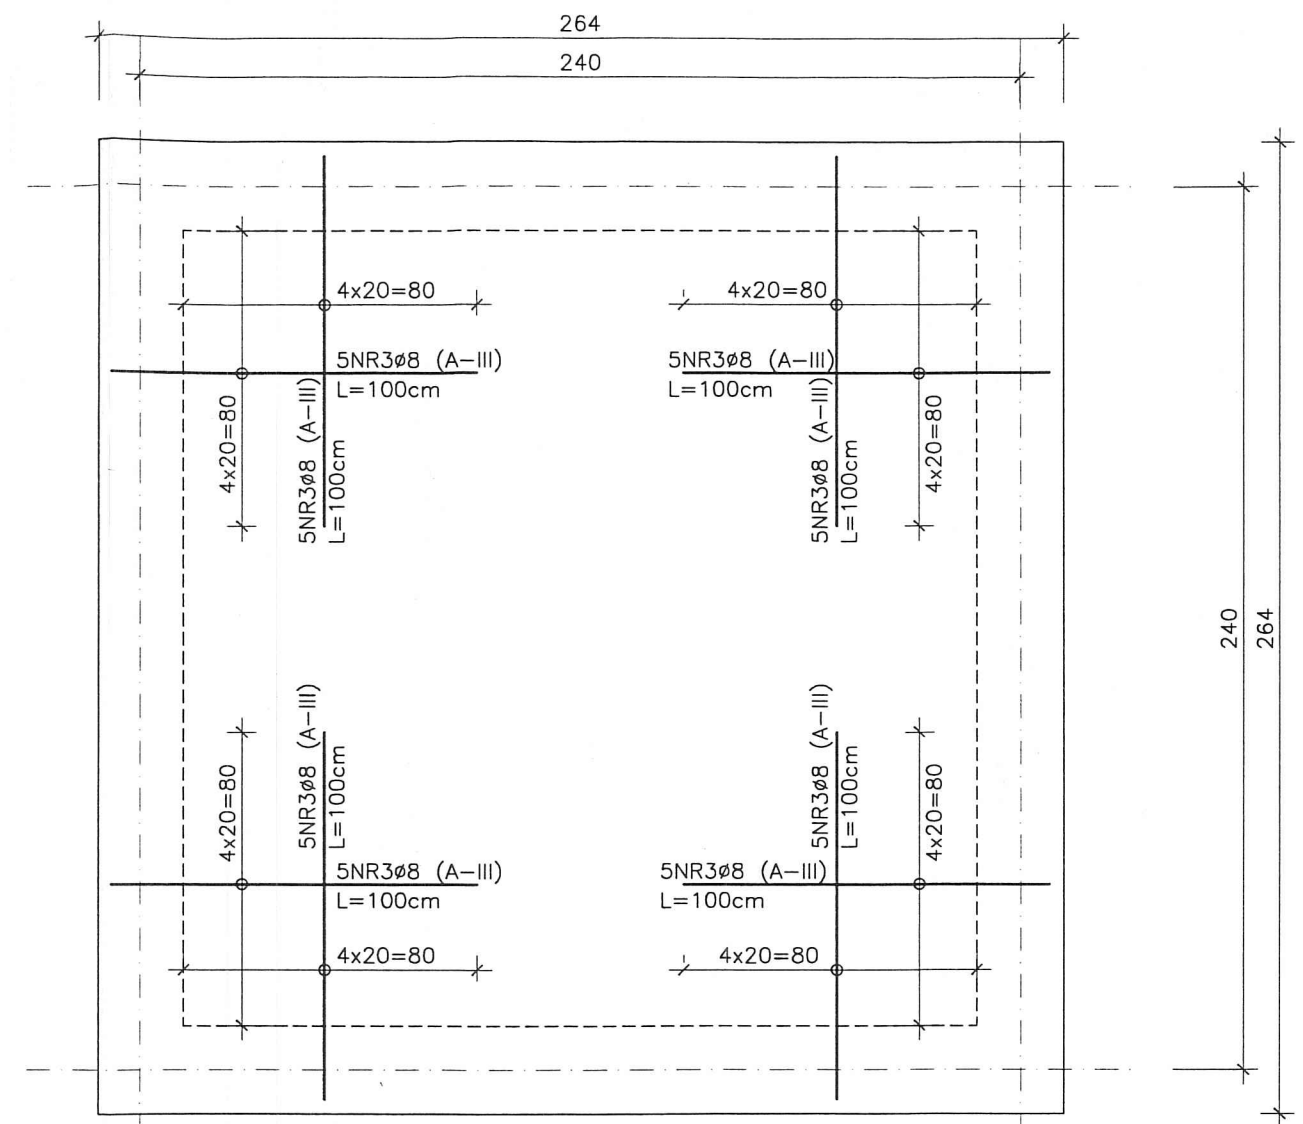


BETON B25  
STAL A-III  
Grubość płyty  $h=12\text{cm}$   
Rzędna spodu +10,62m

MAPRO  
Spółka z o.o.


MAZOWIECKIE  
BIURO PROJEKTÓW W PŁOCKU

Obiekt	Jednostka Ratowniczo-Gaśnicza Nr 2 Państwowej Straży Pożarnej w Płocku przy ul. Popłacińskiej 8a				Nr umowy
Adres	działki nr 2874/1 i 2874/2				6/2008
Treść rysunku	Pozycja P3				Branża
					konstr.
					Skala
					1:20
Stanowisko	Imię i nazwisko	Nr upr.	Specjalność	Data	Podpis
Projektant	mgr inż. Janusz Zawadzki	127/88	konstr.-bud.	11.2008r.	
Opracował	techn. Beata Marszałek			11.2008r.	
Sprawdził	mgr inż. Jadwiga Wrona	117/88	konstr.-bud.	11.2008r.	
					Nr rysunku
					19

Nadproże N60 szt.8

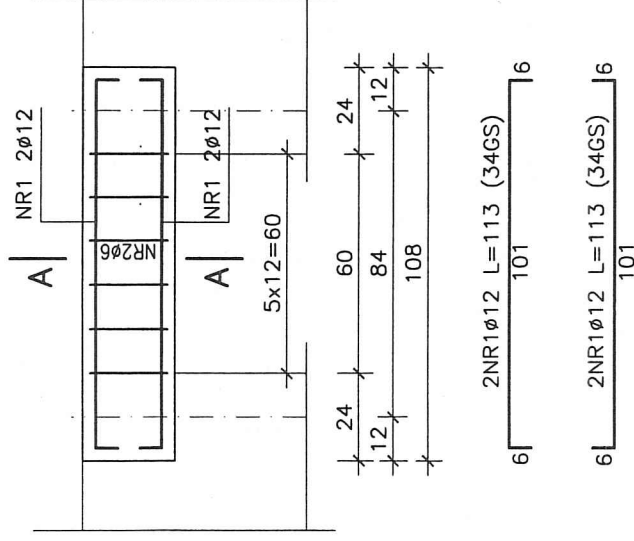

A-A

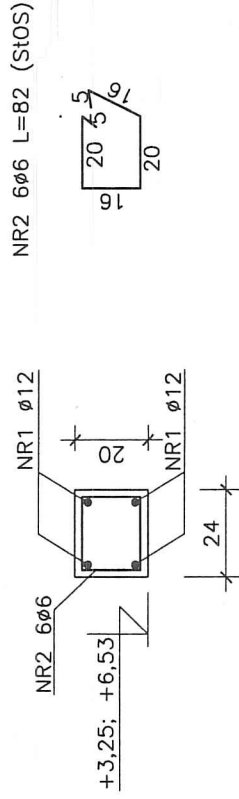

# Wykaz stali zbrojeniowej



Nr pręta	φ	Długość		Ilość w elem.	Ilość elem.	A-O	A-III
		mm	m.				
1	12	1,13	4	8		6	12
2	6	0,82	6			39,36	36,16
Razem					m.	39,36	36,16
Ciężar jedn.					kg/m.	0,222	0,888
Ciężar wg φ					kg	8,74	32,10
Ciężar całk.					ka	40,84	

BETON B25  
STAL A-III, A-0


MAPRO

Spółka z o.o.

MAZOWIECKIE  
BIURO PROJEKTÓW W PŁOCKU

Objekt	Jednostka Ratowniczo-Gaśnicza Nr 2 Państwowej					Nr umowy	6/2008	
Adres	Straży Pożarnej w Płocku przy ul. Popłacińskiej 8a							
	działki nr 2874/1 i 2874/2							
Treść rysunku		Nadproże N60					Branża	konstr.
							Skala	1:20
							Nr rysunku	20
Stanowisko	Imię i nazwisko	Nr upr.	Specjalność	Data	Podpis			
Projektant	mgr inż. Janusz Zawadzki	127/88	konstr. – bud.	27.11.2008r.				
Opracował	techn. Beata Marszałek			27.11.2008r.				
Sprawdził	mgr inż. Jolwiga Wrona	117/88	konstr. – bud.	27.11.2008r.				


# Nadproże N90 szt.13

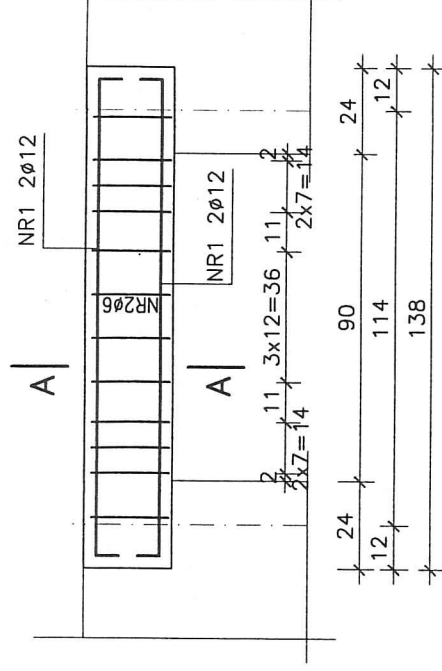

NR1 2Ø12 L=143 (A-III)  
131

NR1 2Ø12 L=143 (A-III)  
131

## A-A

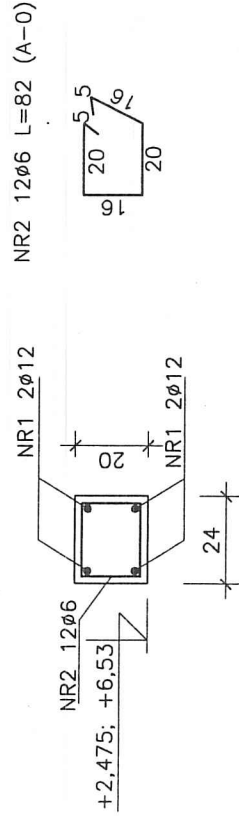

### Wykaz stali zbrojeniowej

Nr pręta	φ	Długość	Ilość w elem.	Ilość elem.	A-O	A-III
1	12	1,43	4	13	6	12
2	6	0,82	12	13	127,92	74,36
		Razem	m.	127,92	74,36	
		CieŜar jedn.	kg/m.	0,222	0,888	
		CieŜar wg φ	kg	28,39	66,02	
		CieŜar całk.	kg	94,41		

BETON B25  
STAL A-III (34GS)  
STAL A-O (StOS)

## MAPRO


Spółka z o.o.

MAZOWIECKIE  
BIURO PROJEKTÓW W PŁOCKU

Obiekt	Jednostka Ratowniczo-Gaśnicza Nr 2 Państwowej	Nr umowy	6/2008
Adres	Straży Pożarnej w Płocku przy ul. Popłacińskiej 8a	Skala	1:20
Treść rysunku	działki nr 2874/1 i 2874/2	Branża	konstr.
Nadproże N90		Nr rysunku	21
Stanowisko	Imię i nazwisko	Specjalność	Data
Projektant	mgr inż. Janusz Zawadzki	konstr.-bud.	11.2008r.
Opracował	techn. Beata Marszałek		11.2008r.
Sprawił	mgr inż. Jędrzej Wrona	konstr.-bud.	11.2008r.




# Nadproże N110 szt.1

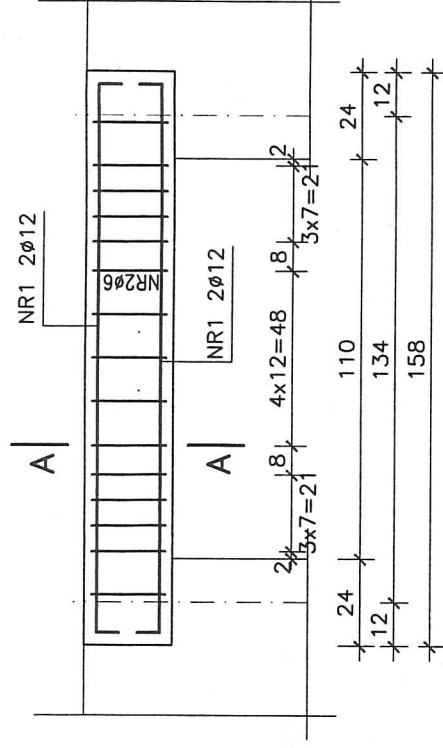

2NR1Ø12 L=163 (A-III)  
6 151 6

2NR1Ø12 L=163 (A-III)  
6 151 6

A-A

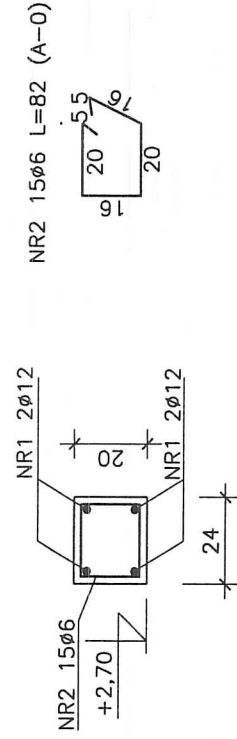

## Wykaz stali zbrojeniowej

Nr pręta	φ	Długość	Ilość w elem.	Ilość elem.	A-O	A-III
1	12	1,63	4	1	6	12
2	6	0,82	15	1	12,30	6,52
		Razem		m	12,30	6,52
		Ciężar jedn.		kg/m	0,222	0,888
		Ciężar wg φ		kg	2,73	5,79
		Ciężar całkow.		kg	8,52	

BETON B25  
STAL A-III, A-O



MAPRO

Spółka z o.o.

MAZOWIECKIE  
BIURO PROJEKTÓW W PŁOCKU

Obiekt	Jednostka Ratowniczo-Gaśnicza Nr 2 Państwowej					Nr umowy	6/2008	
Adres	Straży Pożarnej w Płocku przy ul. Popłacińskiej 8a							
	działki nr 2874/1 i 2874/2							
Treść rysunku		Nadproże N110					Branża	konstr.
							Skala	1:20
Stanowisko	Imię i nazwisko	Nr upr.	Specjalność	Data	Podpis	Nr rysunku		
Projektant	mgr inż. Janusz Zawadzki	127/88	konstr. – bud.	11.2008r.	<i>[Signature]</i>			
Opracował	techn. Beata Marszałek			11.2008r.	<i>[Signature]</i>			
Sprawdził	mgr inż. Jolanta Wrona	117/88	konstr. – bud.	11.2008r.		22		



# Nadproże N120 szt.36

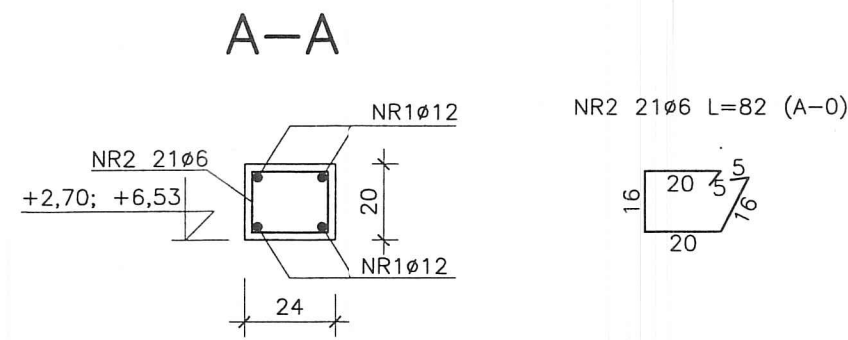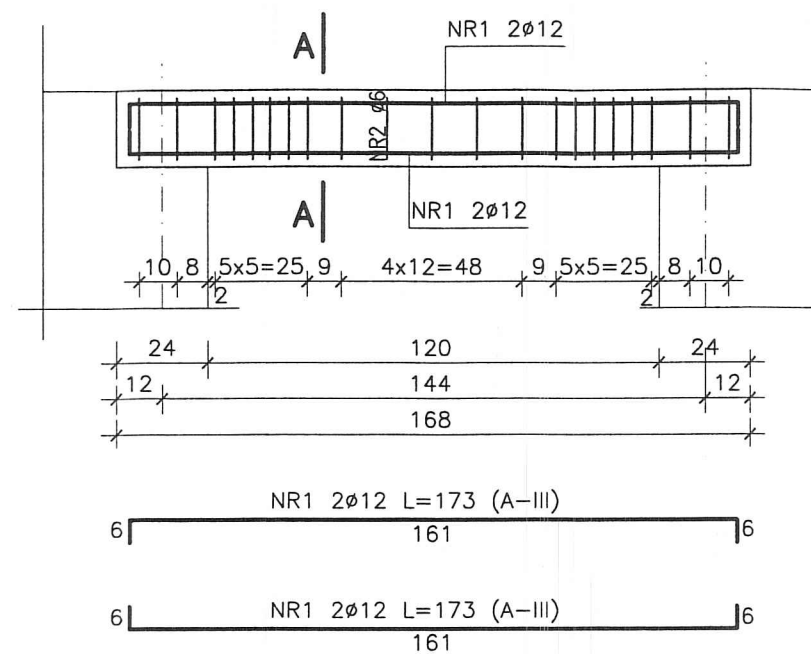

## Wykaz stali zbrojeniowej

Nr pręta	φ	Długość	Ilość w elem.	Ilość elem.	A-O	A-III
	mm	m.	szt.	szt.		
N120	1	12	1,73	4	36	249,12
	2	6	0,82	21		
N120*	3	12	1,85	6	1	399,60
	4	6	1,02	20		
Razem					640,32	648,72
Ciężar jedn.					kg/m.	0,222
Ciężar wg φ					kg	142,12
Ciężar całk.					kg	718,06

# Nadproże N120\* szt.1

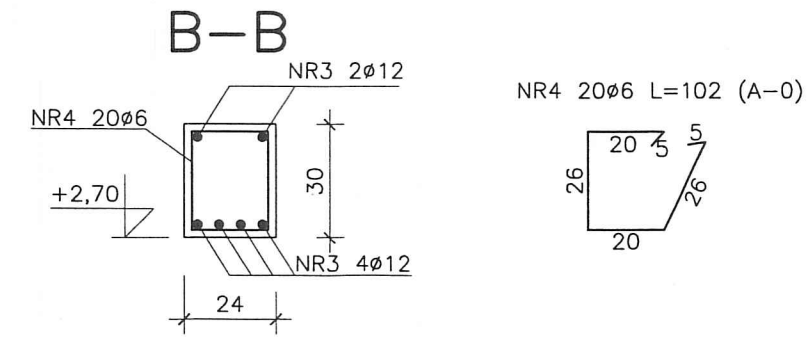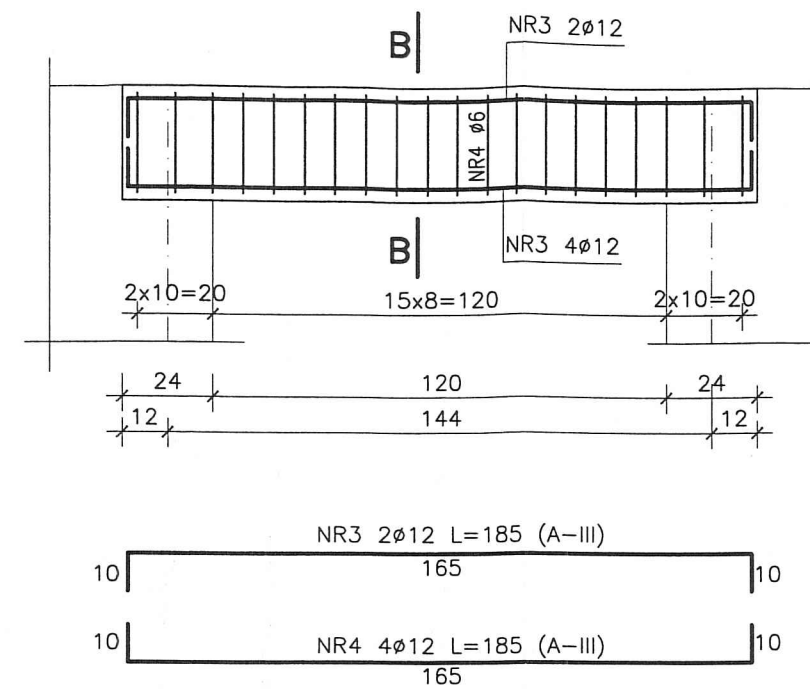

BETON B25  
STAL A-III, A-O

MAPRO  
Spółka z o.o.

MAZOWIECKIE  
BIURO PROJEKTÓW w PŁOCKU



Obiekt	Jednostka Ratowniczo-Gaśnicza Nr 2 Państwowej	Nr umowy	6/2008
Adres	Straży Pożarnej w Płocku przy ul. Poptacińskiej 8a działki nr 2874/1 i 2874/2	Branża	konstr.
Treść rysunku	Nadproże N120 i N120*	Skala	1:20
Stanowisko	Imię i nazwisko	Nr upr.	Specjalność
Projektant	mgr inż. Janusz Zawadzki	127/88	konstr.-bud.
Opracował	inż. Beata Marszałek		
Sprawdził	mar inż. Zbigniew Michalski	2595/61	konstr.-bud.
Data	07.2013r.		
Podpis			
Nr rysunku	23z		



## 21



# Nadproże N400 szt.13

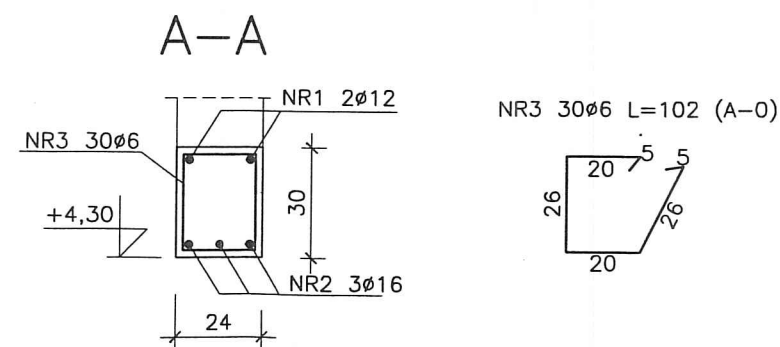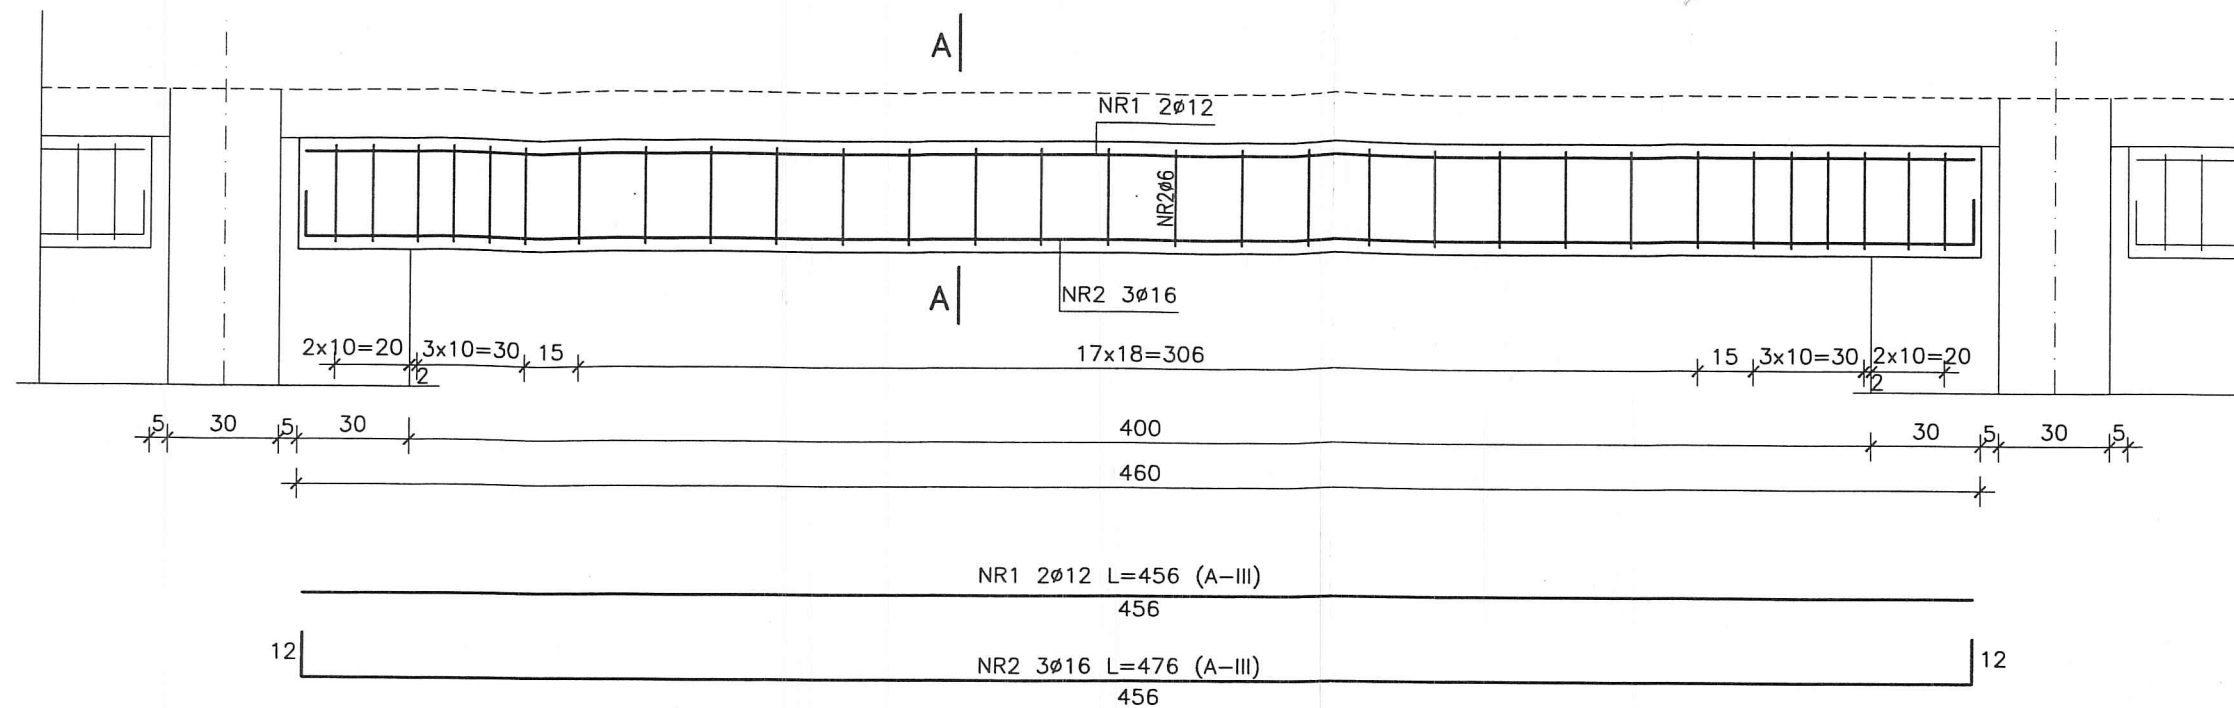

BETON B25  
STAL A-III, A-O



## Wykaz stali zbrojeniowej

Nr pręta	φ	Długość	Ilość w elem.	Ilość elem.	A-O	A-III	
	mm	m.	szt.	szt.	6	12	16
1	12	4,56	2	13		118,56	
2	16	4,76	3				185,64
3	6	1,02	30		397,80		
Razem				m.	397,80	118,56	185,64
Ciężar jedn.				kg/m.	0,222	0,888	1,578
Ciężar wg φ				kg	88,29	105,26	293,00
Ciężar całk.				kg	486,55		


MAPRO  
Spółka z o.o.

MAZOWIECKIE  
BIURO PROJEKTÓW W PŁOCKU

Spółka z o.o.

Obiekt	Jednostka Ratowniczo-Gaśnicza Nr 2 Państwowej					Nr umowy
Adres	Straży Pożarnej w Płocku przy ul. Popłacińskiej 8a działki nr 2874/1 i 2874/2					6/2008
Treść rysunku	Nadproże N400					Branża konstr.
						Skala 1:20
Stanowisko	Imię i nazwisko	Nr upr.	Specjalność	Data	Podpis	Nr rysunku
Projektant	mgr inż. Janusz Zawadzki	127/88	konstr.—bud.	11.2008r.		25
Opracował	techn. Beata Marszałek			11.2008r.		
Sprawdził	mgr inż. Jadwiga Wrona	117/88	konstr.—bud.	11.2008r.		





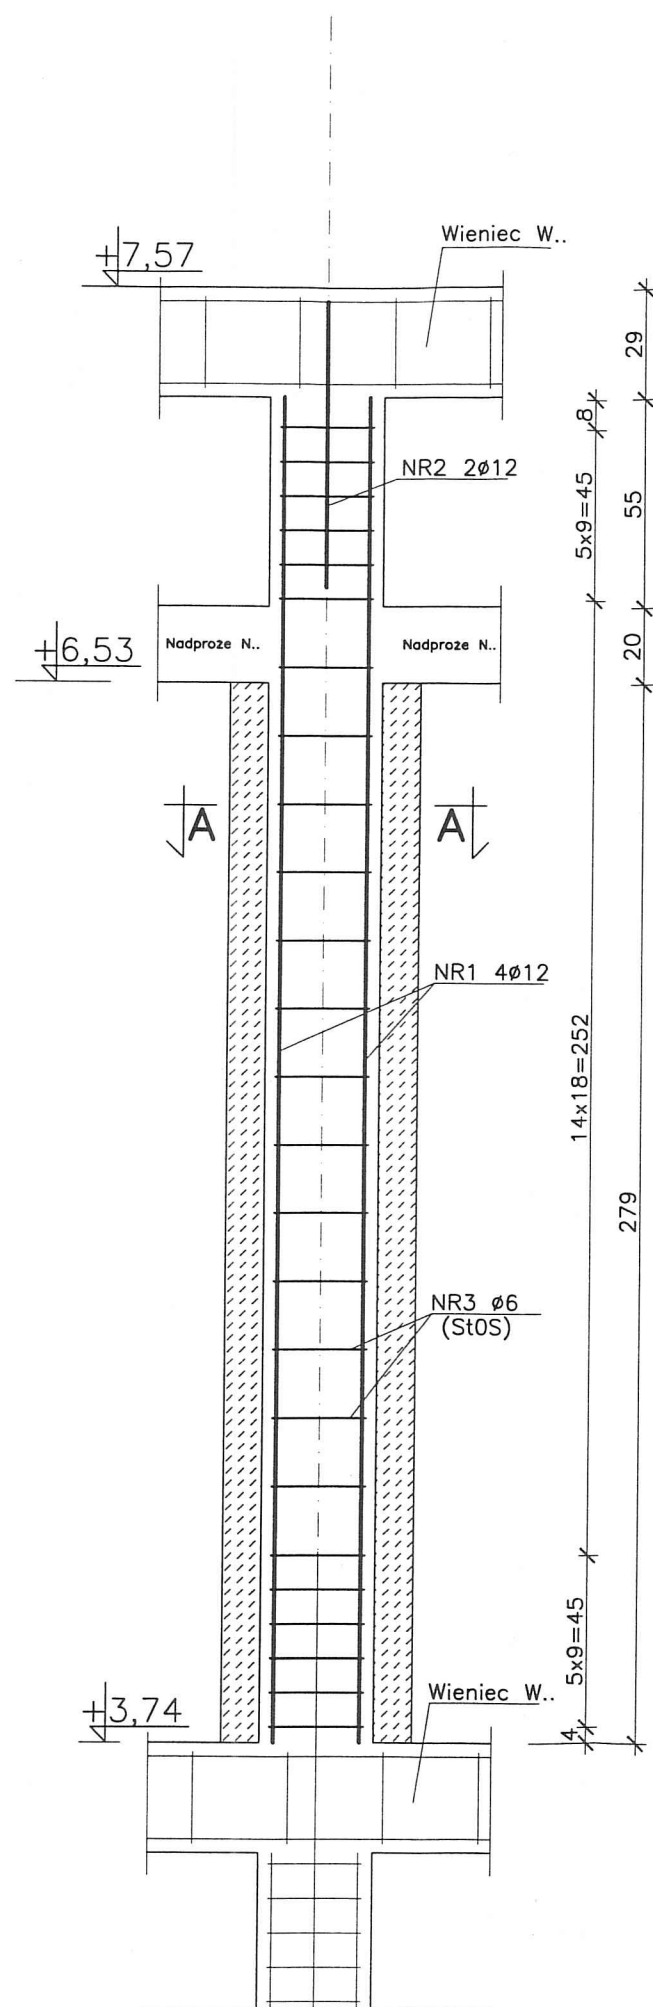

NR1 4Ø12 L=354 (34GS)

NR2 2Ø12 L=75 (34GS)

A-A

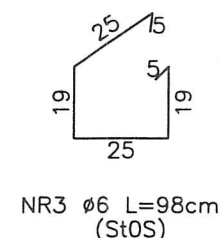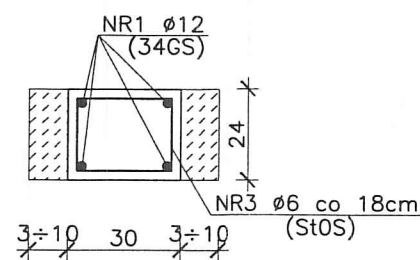

ZESTAWIENIE STALI							
	NR PRĘTA	ŚREDNICA	DŁUGOŚĆ	ILOŚĆ w EL	ILOŚĆ ELEM	A-0	A-III
		φ	cm	szt.	szt.	6	12
FO2.1-2.4	1	12	354	4	13		184,08
	2	12	75	2			19,50
	3	6	98	25		318,50	
RAZEM DŁUGOŚĆ				[m]		318,50	203,58
MASA JEDNOSTKOWA				[kg/m]		0,222	0,888
MASA WG ŚREDNIC				[kg]		70,71	180,78
RAZEM				[kg]		251,5	

50L1 - 5  
50L2 - 2  
3 - 3  
4 - 3

BETON B25  
STAL: AIII-34GS  
A0-St0S




MAPRO  
Spółka z o.o.

MAZOWIECKIE  
BIURO PROJEKTÓW w PŁOCKU


Obiekt Jednostka Ratowniczo-Gaśnicza Nr 2 Państwowej						Nr umowy
Adres Straży Pożarnej w Płocku przy ul. Popłacińskiej 8a						6/2008
Treść rysunku Filarek FO2.1 - FO2.4						Branża
						konstr.
						Skala
						1:20
Stanowisko	Imię i nazwisko	Nr upr.	Specjalność	Data	Podpis	Nr rysunku
Projektant	mgr inż. Janusz Zawadzki	127/88	konstr.-bud.	07.2013r.		
Opracował	inż. Beata Marszałek			07.2013r.		
Sprawdził	mgr inż. Zbigniew Michalski	2595/61	konstr.-bud.	07.2013r.		

27z

Stal:  
A-I  
Elektroda:  
EA 146

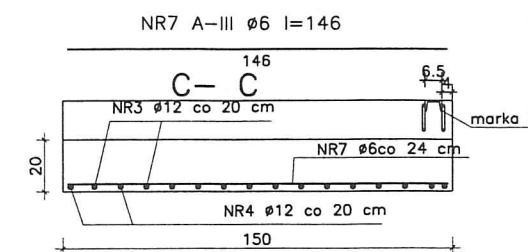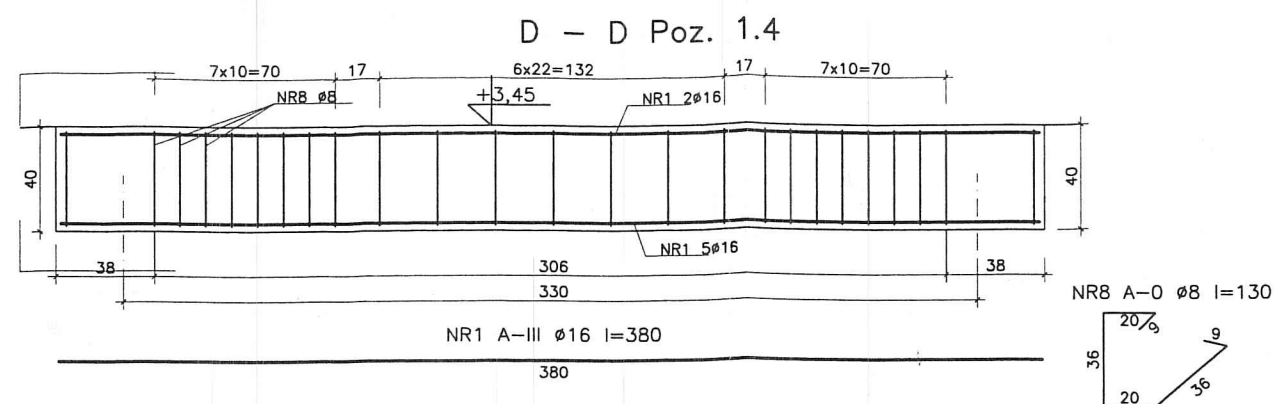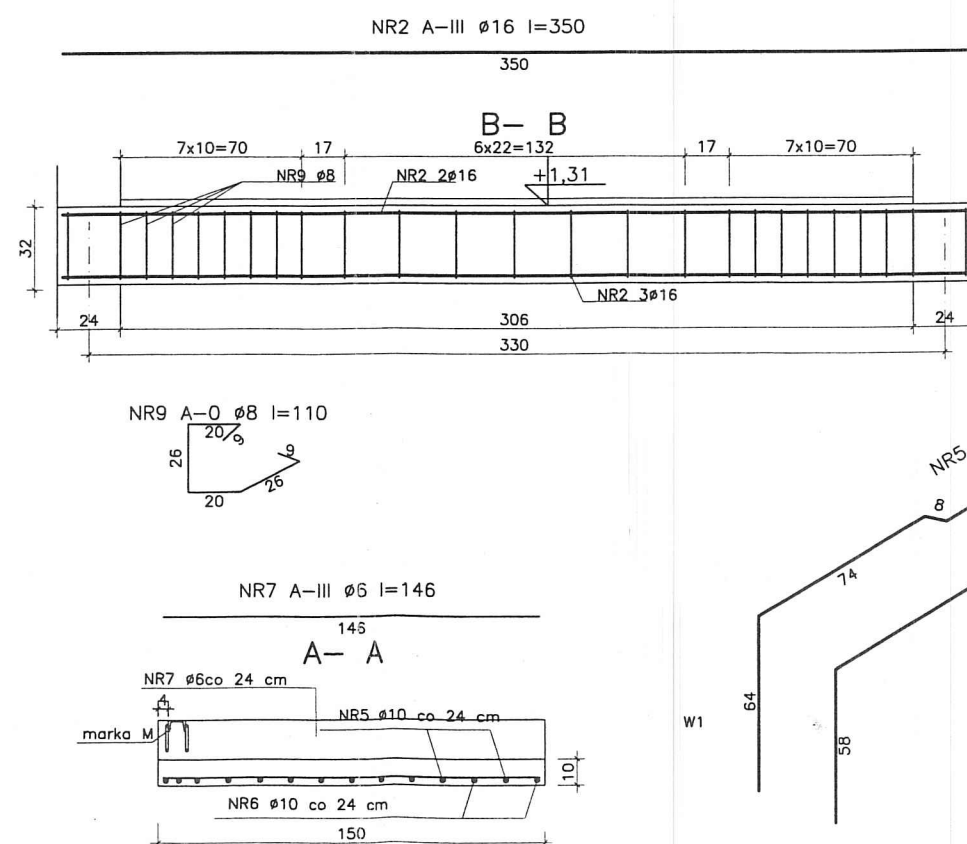

NR preła	średnica		długość	liczba	A III					
	mm	cm			6	8	10	12	14	
6	10	325	7		m	m		22,75		
5	10	345	7				24,15			
7	6	146	23	33,58						
2	16	350	5						1	
9	8	110	25			27,50				
4	12	550	8						44,00	
5	12	510	8						40,80	
6	6	146	33	48,18						
1	16	380	7						26	
8	8	130	25			32,50				
Razem długość					(m)	81,76	60,00	46,90	84,80	44,80
Masa jednostkowa					(kg/m)	0,222	0,395	0,617	0,888	1,171
Masa wg średnic					(kg)	18,15	23,68	28,92	75,29	65,00
Łączna masa					(kg)			215,63		

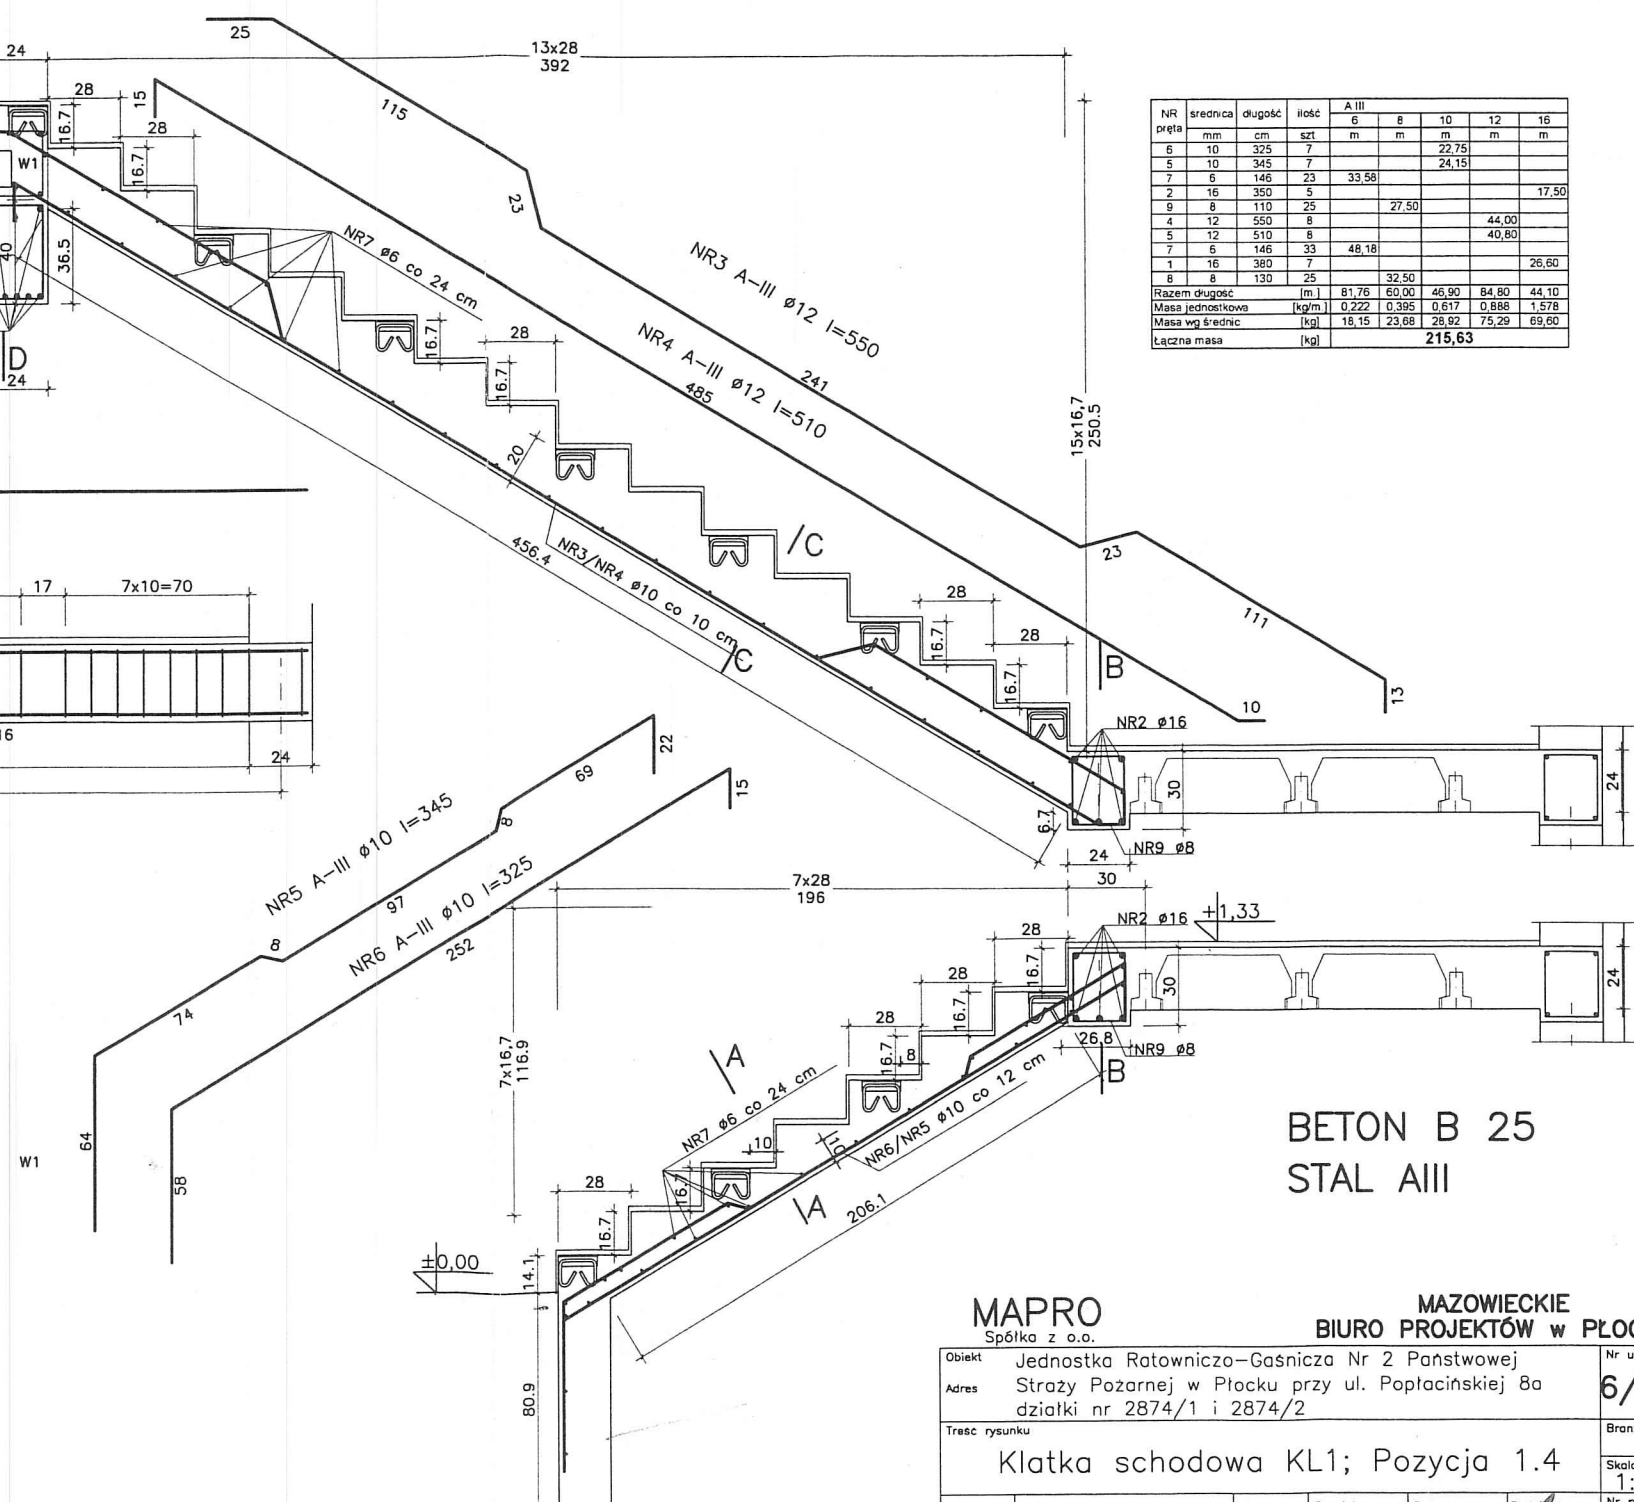


BETON B 25  
STAL AIII

**MAPRO**  
Spółka z o.o.


MAZOWIECKIE  
BIURO PROJEKTÓW w PŁOCKU

Spółka z o.o.						Nr umowy	
Objekt	Jednostka Ratowniczo-Gaśnicza Nr 2 Państwowej Straży Pożarnej w Płocku przy ul. Poptacińskiej 8a działki nr 2874/1 i 2874/2					6/200	
Treść rysunku Klatka schodowa KL1; Pozycja 1.4							Branża konst
							Skala 1:20; 1:5
Stanowisko	Imię i nazwisko	Nr upr.	Specjalność	Data	Podpis	Nr rysunku	
Projektant	mgr inż. Janusz Zawadzki	127/88	konstr.-bud.	11.2008r.	<i>[Signature]</i>	28	
Opracował							
Sprawdził	mjr inż. Jadwiga Wrona	117/88	konstr.-bud.	11.2008r.			

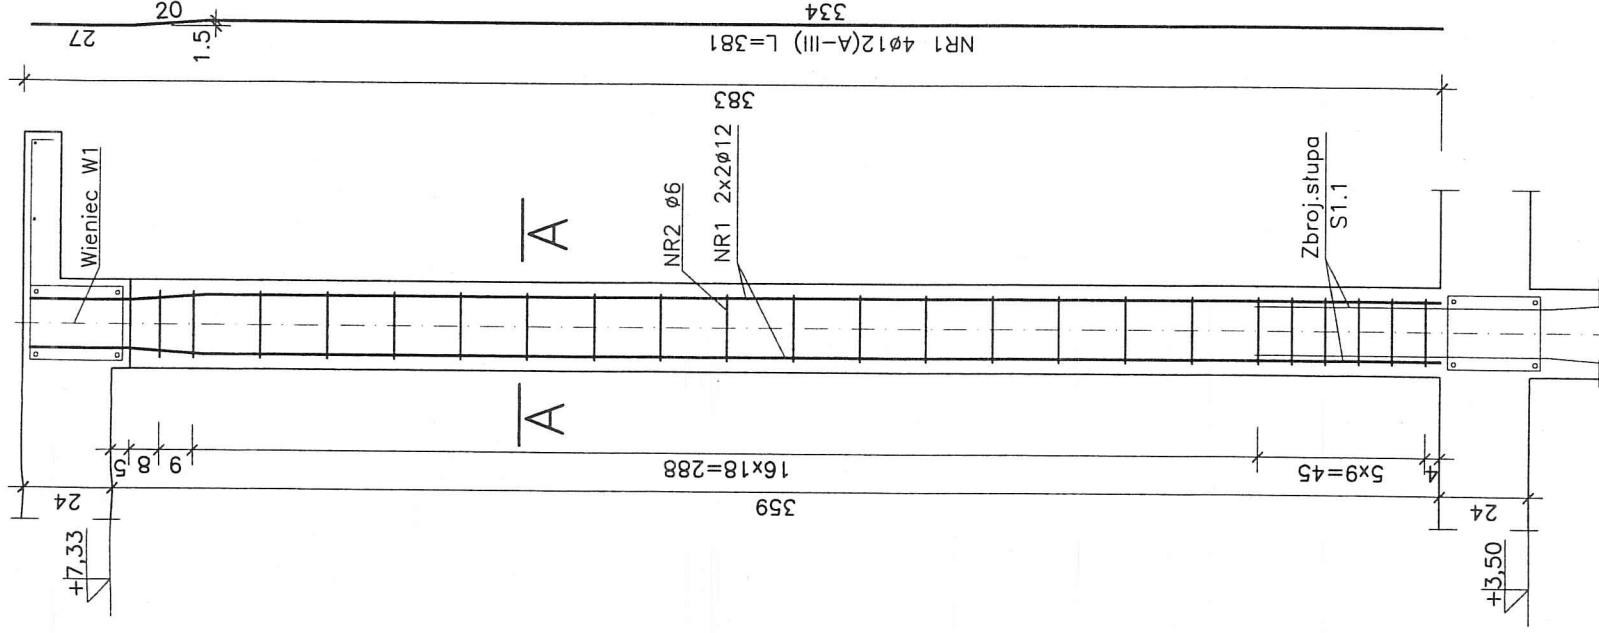

Słup S2.1 szt.7

A-A

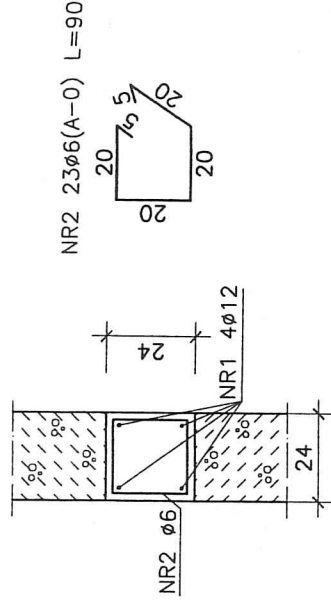

# ZESTAWIENIE STALI

Nr pręta	φ	Długość	Ilość w elem.	Ilość elem.	A-0	A-III
1	12	3,81	4	7	6	12
2	6	0,90	23		144,90	106,68
RAZEM			m.		144,90	106,68
MASA JEDNOSTKOWA			kg/m.		0,222	0,888
MASA WG φ			kg		32,16	94,71
OGÓŁEM			kg		126,9	


BETON B 25  
STAL A-III, A-0

MAPRO  
Spółka z o.o.

MAZOWIECKIE  
BIURO PROJEKTÓW W PŁOCKU


Obiekt	Jednostka Ratowniczo-Gaśnicza Nr 2 Państwowej	Nr umowy	6/2008
Adres	Strazy Pozarnej w Plocku przy ul. Poptacińskiej 8a działki nr 2874/1 i 2874/2		
Treść rysunku	Słup S2.1	Branka	konstr.
		Skala	1:20
Stanowisko	Imię i nazwisko	Nr rysunku	29
Projektant	mgr inż. Janusz Zawadzki	Data	11.2008r.
Opracował	techn. Beata Marszałek	Podpis	
Sprawdził	mgr inż. Jadwiga Wrona	Data	11.2008r.



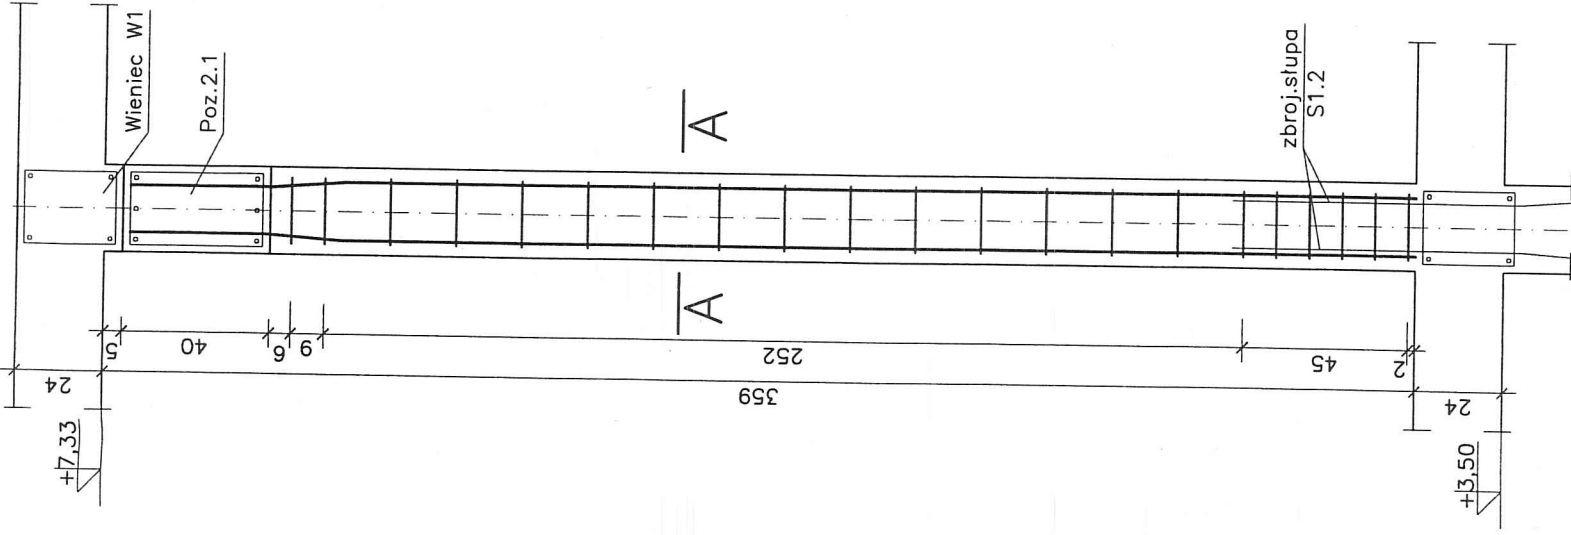

Słup S2.2 szt.13

A-A

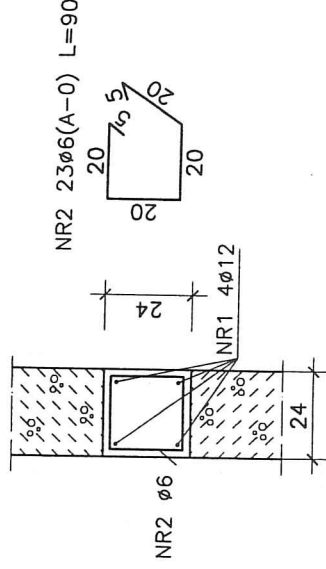


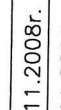
# ZESTAWIENIE STALI

Nr pręta	φ	Długość m.	Ilość w elem. szt.	Ilość elem. szt.	A-0	A-III
1	12	3,51	4	13	6	12
2	6	0,90	21	13	245,70	182,52
RAZEM					245,70	182,52
MASA JEDNOSTKOWA					kg/m	0,222
MASA WG φ					kg	54,53
OGÓŁEM					kg	162,04
						216,6

BETON B 25  
STAL A-III, A-0

MAPRO  
Spółka z o.o.

MAZOWIECKIE  
BIURO PROJEKTÓW W PŁOCKU

Obiekt	Jednostka Ratowniczo-Gaśnicza Nr 2 Państwowej					Nr umowy	6/2008
Adres	Straży Pożarnej w Płocku przy ul. Poptacińskiej 8a					Branża	konstr.
Treść rysunku	działki nr 2874/1 i 2874/2					Skala	1:20
Słup S2.2							
Stanowisko	Imię i nazwisko	Nr upr.	Specjalność	Data	Podpis	Nr rysunku	
Projektant	mgr inż. Janusz Zawadzki	127/88	konstr.-bud.	11.2008r.		30	
Opracował	techn. Beata Marszałek			11.2008r.			
Sprawdził	mgr inż. Jadwiga Wrona	117/88	konstr.-bud.	11.2008r.			

Słup S2.2

30


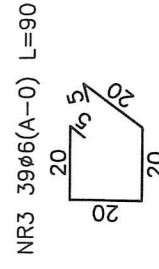


Nr pręta	φ	Długość	Ilość w elem.	Ilość elem.	A-0	A-III
	mm	m.	szt.	szt.	6	12
1	12	3,34	4	4		53,44
2	12	3,34	4			53,44
3	6	0,90	39		140,40	
RAZEM				m.	140,40	106,88
MASA JEDNOSTKOWA				kg/m.	0,222	0,888
MASA WG φ				kg	31,16	94,89
OGÓŁEM				kg	126,1	


MAPRO  
Spółka z o.o.

Objekt	Jednostka Ratowniczo-Gaśnicza Nr 2 Państwowej				
Adres	Straży Pożarnej w Płocku przy ul. Poptacińskiej 8a				
	działki nr 2874/1 i 2874/2				
Treść rysunku	Słup S2.3				
Stanowisko	Imię i nazwisko	Nr upr.	Specjalność	Data	Podpis
Projektant	mgr inż. Janusz Zawadzki	127/88	konstr.—bud.	11.2008r.	
Opracował	techn. Beata Marszałek			11.2008r.	
Sprawdził	mgr inż. Jodwiga Wrona	117/88	konstr.—bud.	11.2008r.	






# Słup S2.6 szt.1

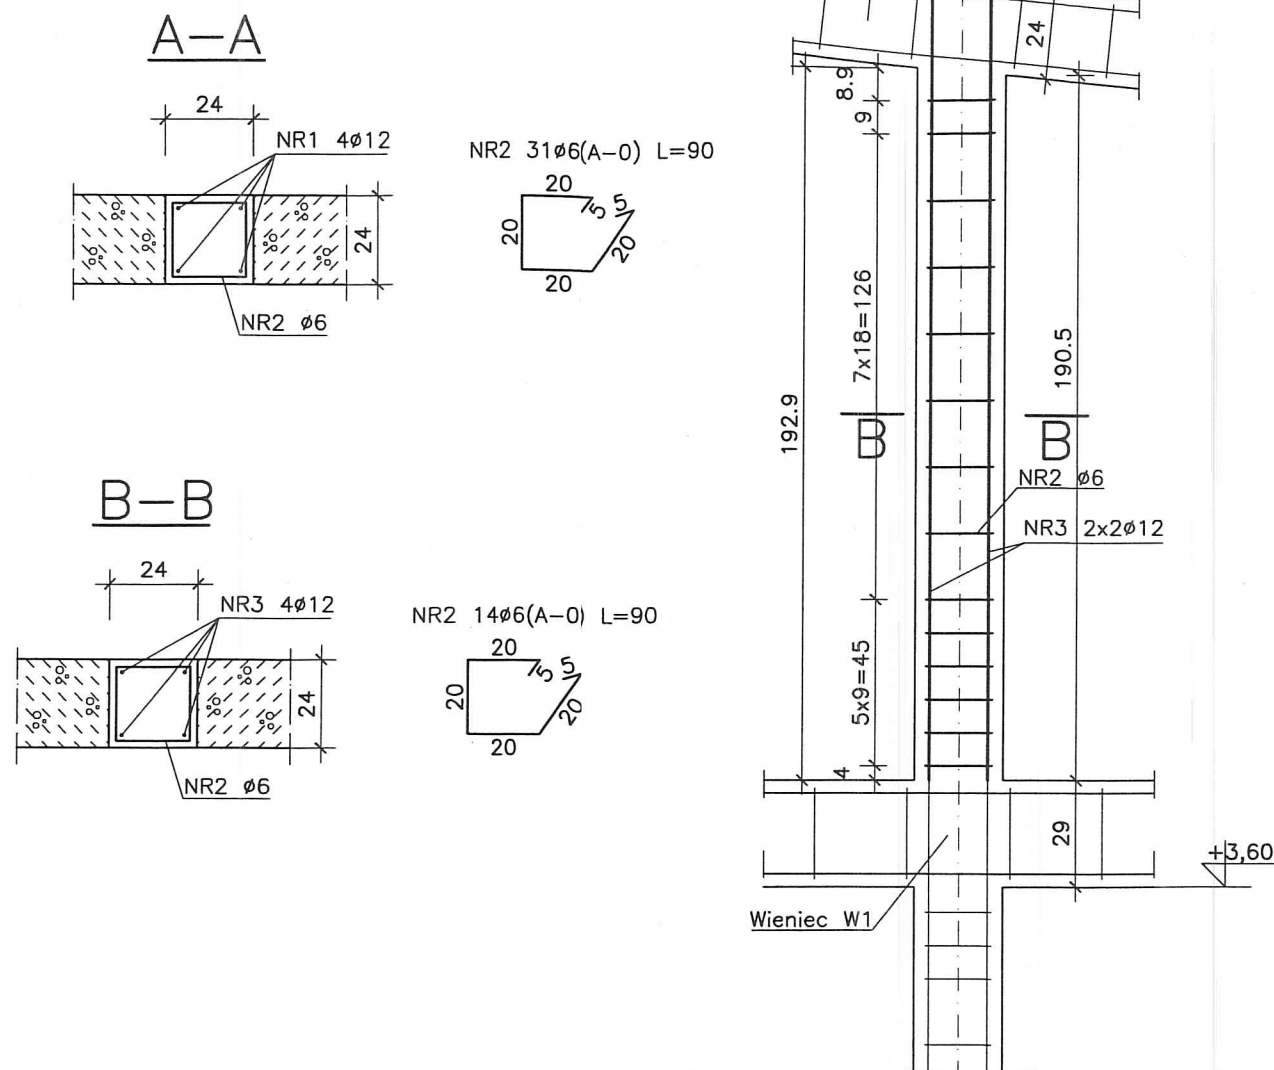

# Słup S2.5 szt.1

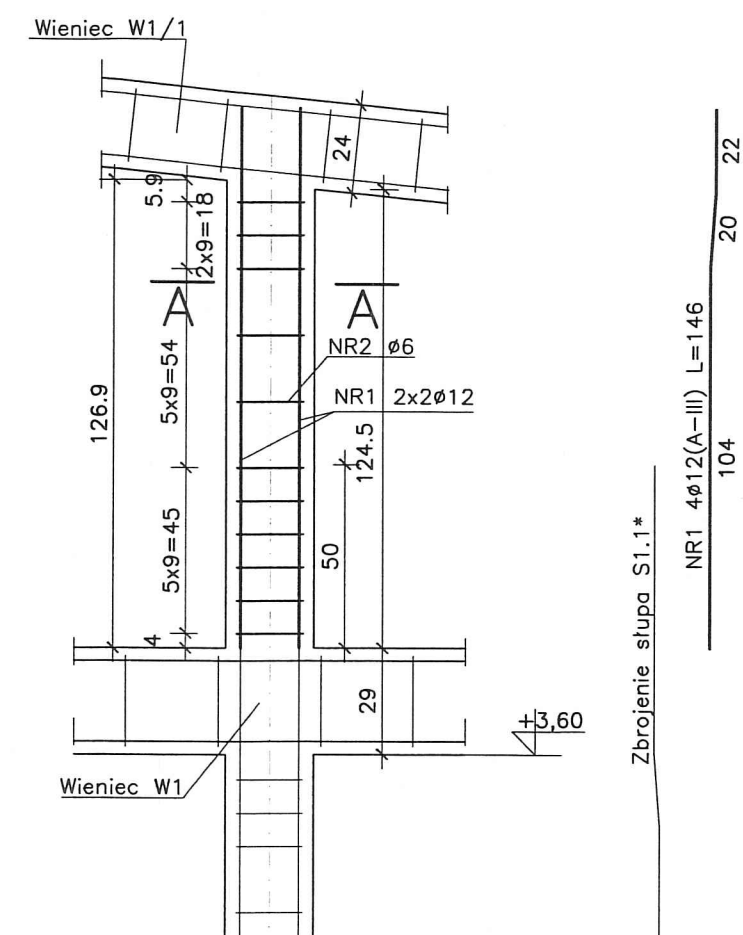


## ZESTAWIENIE STALI

	Nr pręta	φ	Długość	Ilość w elem.	Ilość elem.	A-0	A-III
		mm	m.	szt.	szt.	6	12
Słup S2.5	1	12	1,46	4	1		5,84
	2	6	0,90	11		9,90	
Słup S2.6	3	12	2,12	4			8,48
	2	6	0,90	14		12,60	
RAZEM					m.	22,50	14,32
MASA JEDNOSTKOWA					kg/m.	0,222	0,888
MASA WG φ					kg	4,99	12,71
OGÓŁEM					kg	17,7	


BETON B 25  
STAL A-III  
A-0

MAPRO  
Spółka z o.o.

MAZOWIECKIE  
BIURO PROJEKTÓW W PŁOCKU


Obiekt	Jednostka Ratowniczo-Gaśnicza Nr 2 Państwowej					Nr umowy
Adres	Straży Pożarnej w Płocku przy ul. Popłacińskiej 8a działki nr 2874/1 i 2874/2					6/2008
Treść rysunku						Branża
Słup S2.5: S2.6						konstr.
						Skala
						1:20
Stanowisko	Imię i nazwisko	Nr upr.	Specjalność	Data	Podpis	Nr rysunku
Projektant	mgr inż. Janusz Zawadzki	127/88	konstr.-bud.	11.2008r.		33
Opracował	techn. Beata Marszałek			11.2008r.		
Sprawdził	mgr inż. Jadwiga Wrona	117/88	konstr.-bud.	11.2008r.		

# Słup S1.1 szt.6

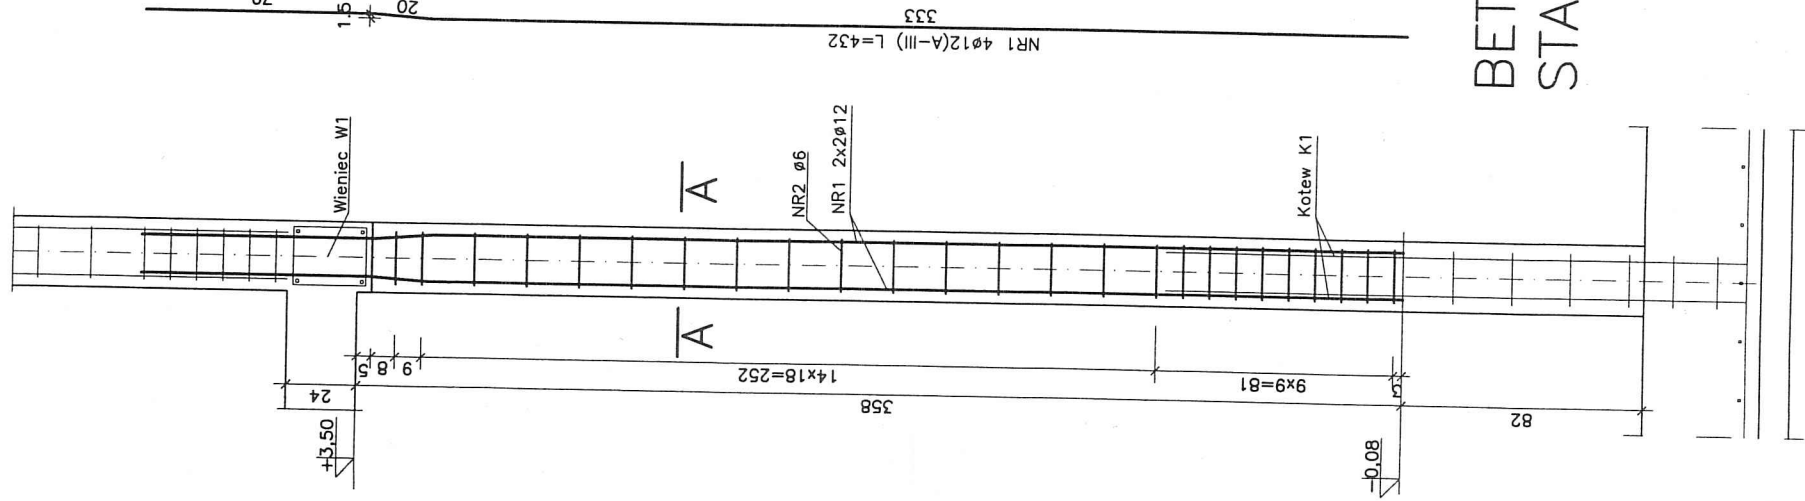


## ZESTAWIENIE STALI

Nr pręta	φ	Długość	Ilość w elem.	Ilość elem.	A-0	A-III
1	12	4,32	4	6	12	103,68
2	6	0,90	25	6	135,00	103,68
RAZEM				135,00	103,68	103,68
MASA JEDNOSTKOWA				0,222	0,888	0,888
MASA WG φ				29,96	92,05	92,05
OGÓŁEM				122,0		

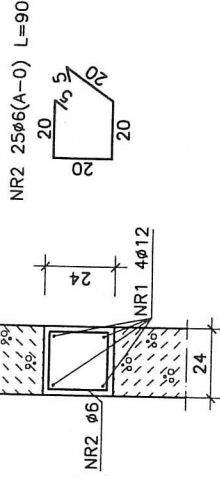

Obiekt	Jednostka Ratowniczo-Gaśnicza Nr 2 Państwowej Straży Pożarnej w Płocku przy ul. Popocińskiej 8a	Adres	Strzaż Płock	Spółka z o.o.	MAPRO
Treść rysunku	Słup S1.1				
Nr umowy	6/2008	Nr rysunku	34		
Specjalność	Nr upr.	Podpis			
117/88	11.2008r.	11.2008r.			
konstr.-bud.	konstr.-bud.	konstr.-bud.			

Stup S1.1\* szt.2

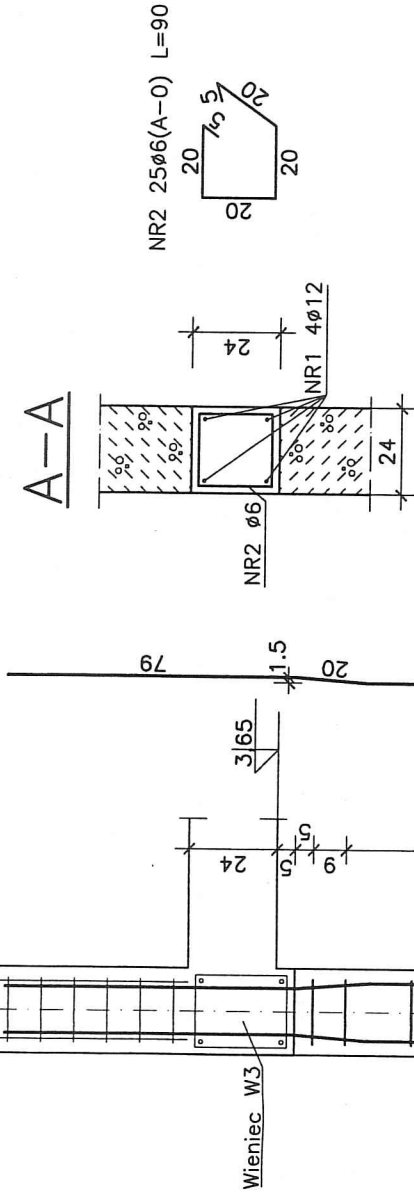

## ZESTAWIENIE STALI

Nr pręta	φ	Długość	Ilość w elem.	Ilość elem.	A-0	A-III
	mm	m.	szt.	szt.	6	12
1	12	4,47	4	2	45,00	35,76
2	6	0,90	25			
RAZEM				m.	45,00	35,76
MASA JEDNOSTKOWA				kg/m.	0,222	0,888
MASA WG φ				kg	9,99	31,75
OGÓŁEM				kg	41,7	

NR1 4012(A-III) L=447

348

$$15 \times 18 = 270$$
$$18 = 6 \times 6$$

-0.08

Kotew K1

NR1 2x2ø12

NR2    Ø6

BETON B 25  
STAL A-III  
A-0

MAZOWIECKIE

BIURO PROJEKTÓW W PŁOCKU

MAPRO  
Spółka z o.o.

Spółka z o.o.

Object

Jednostka Ratowniczo-Gaśnicza Nr 2 Państwowej Straży Pożarnej w Płocku przy ul. Popłackiskiej 8

adres

działki nr 2874/1 i 2874/2

Trest wysunku



Stup S1.1\*

Branzo  
konstr.

Skala 1:20


NR 752000

35


Stanowisko	Imię i nazwisko	Nr upr.	Specjalność	Data	Podpis
Projektant	mgr inż. Janusz Zawadzki	127/88	konstr.—bud.	11.2008r.	
Opracował	techn. Beata Marszałek			11.2008r.	
Sprawdził	mgr inż. Jodwiga Wrono	117/88	konstr.—bud.	11.2008r.	



Słup S1.2 szt.13

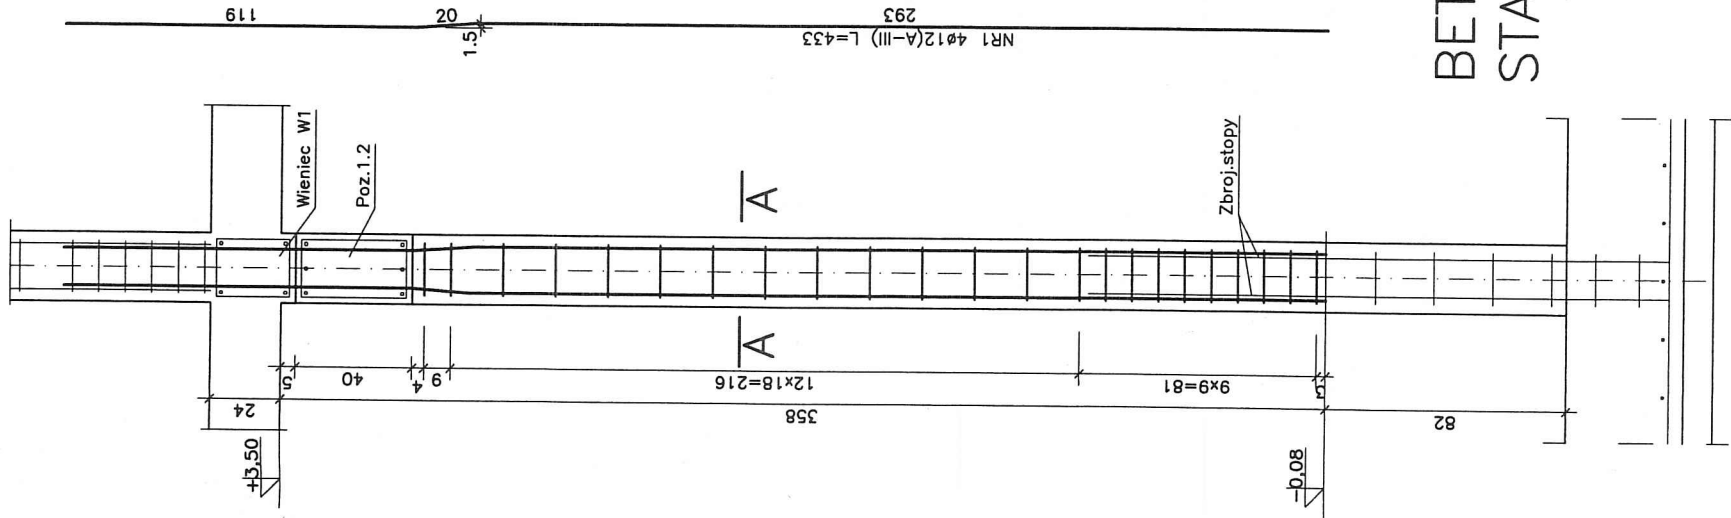

A-A

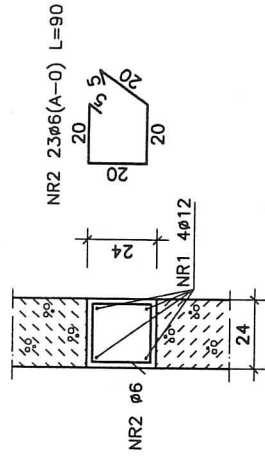

ZESTAWIENIE STALI


Nr pręta	φ	Długość	Ilość w elem.	Ilość w elem.	Ilość elem.	A-0	A-III
1	12	4,33	4	23	13	6	12
2	6	0,90	23	RAZEM	269,10	225,16	
MASA JEDNOSTKOWA						0,222	0,888
MASA WG φ						59,73	199,90
OGÓŁEM						259,6	

BETON B 25  
STAL A-III, A-0

Obiekt		Jednostka Ratowniczo-Gaśnicza Nr 2 Państwowej		Adres		Strazy Pozarnej w Plocku przy ul. Poplacińskiej 8a		dziatki nr 2874/1 i 2874/2		Treść rysunku	
MAPRO		Spółka z o.o.		BIURO PROJEKTÓW W PŁOCKU		MAZOWIECKIE		Słup S1.2		Skala 1:25	
Nr umowy		6/2008		Branża		konstr.		Nr rysunku		37	
Data		11.2008r.		Podpis		11.2008r.		11.2008r.		117/88	
Specjalność		konstr.-bud.		konstr.-bud.		konstr.-bud.		konstr.-bud.		117/88	




Wieniec W1/1

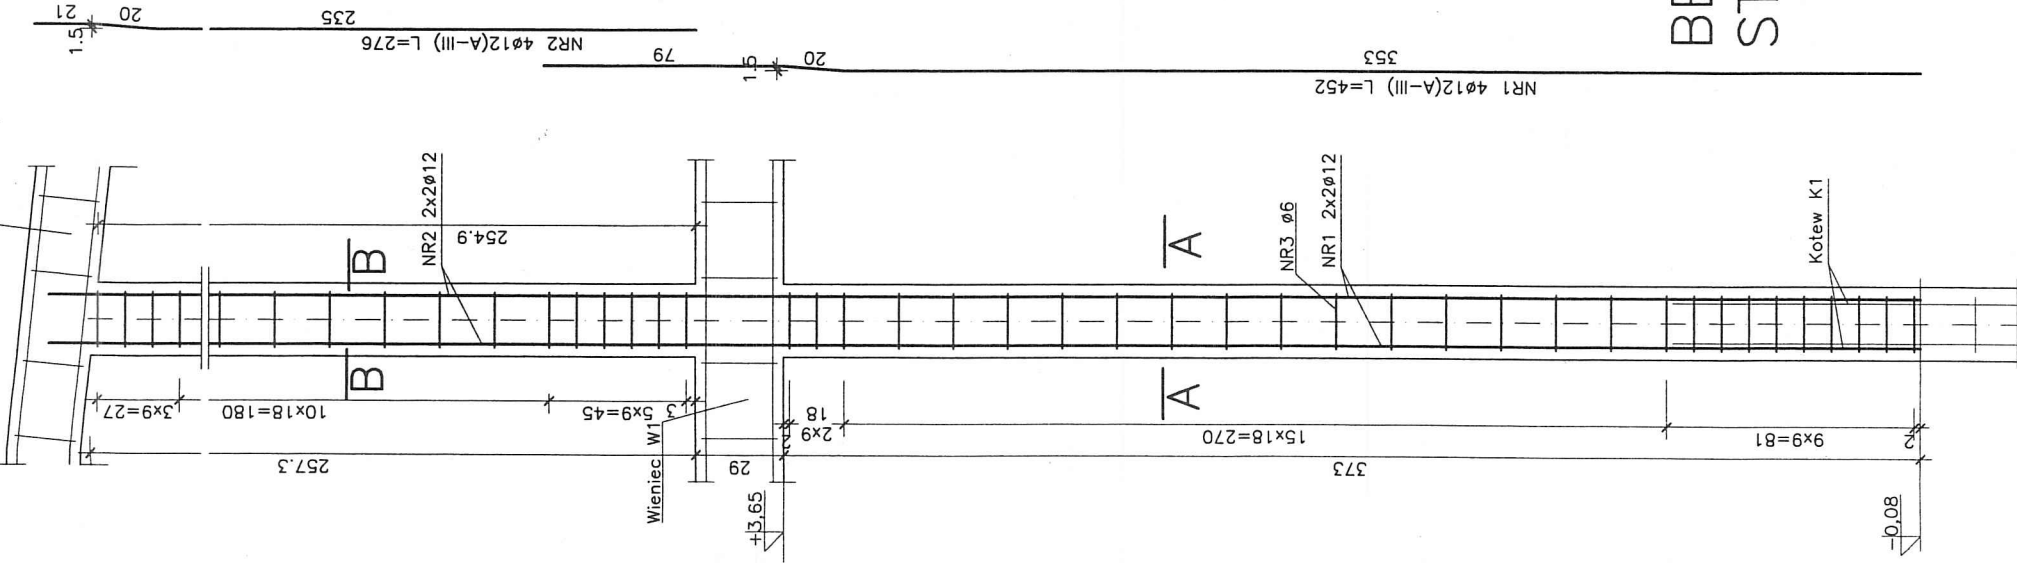

Słup S1.3 szt.1


ZESTAWIENIE STALI

Nr pręta	Długość	Ilość w elem.	Ilość elem.	A-0	A-III
	mm	m.	szt.		
1	12	4,52	4		18,08
2	12	2,76	4		11,04
3	6	0,90	46	41,40	
RAZEM				41,40	29,12
MASA JEDNOSTKOWA				0,222	0,888
MASA WG				9,19	25,85
OGÓŁEM				35,0	

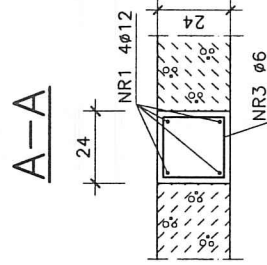

NR3 4ø6(A-0) L=90

B-B

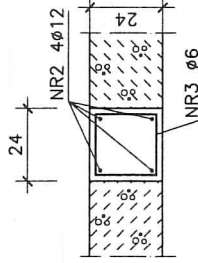

NR1 4ø12(A-III) L=452

Słup S1.3z

Nr umowy	6/2008
Skala	1:25
Brzoza	konstr.
Nr rysunku	38z

Obiekt	Jednostka Ratowniczo-Gaśnicza Nr 2 Państwowej Straży Pożarnej w Płocku przy ul. Popłacińskiej 8a	Adres	dziatki nr 2874/1 i 2874/2	Treść rysunku
Stanowisko	Imię i nazwisko	Nr upr.	Specjalność	Data
Projektant	mgr inż. Janusz Zawadzki	127/88	konstr.-bud.	07.2013r.
Opracował	techn. Beata Marszałek			07.2013r.
Sprawdził	mar inż. Zbigniew Michalski	1296/61	konstr.-bud.	07.2013r.

BETON B 25  
STAL A-III, A-0


MAPRO

Spółka z o.o.

MAZOWIECKIE  
BIURO PROJEKTÓW W PŁOCKU



Wieniec W1/1

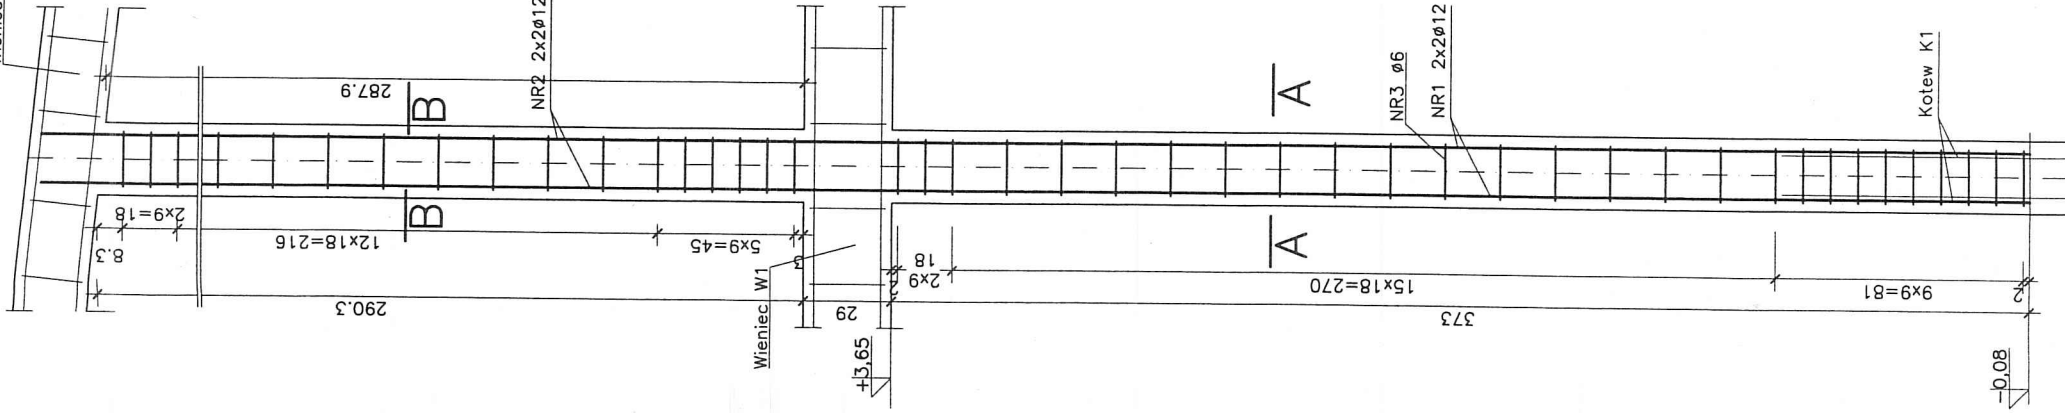


Słup S1.4 szt.1


ZESTAWIENIE STALI

Nr pręta	ϕ	Długość	Ilość w elem.	Ilość elem.	A-0	A-III
	mm	m.	szt.	szt.	ϕ	ϕ
1	12	4,53	4	1		18,12
2	12	3,10	4			12,40
3	6	0,90	47		42,30	
RAZEM			m.		42,30	30,52
MASA JEDNOSTKOWA			kg/m.		0,222	0,888
MASA WG ϕ			kg		9,39	27,10
OGÓŁEM			kg		36,5	


A-A

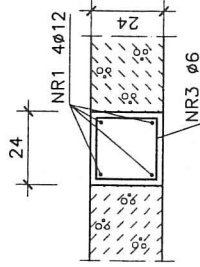

NR3 47φ6(A-0) L=90

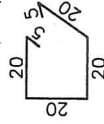

B-B

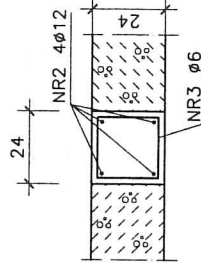

NR1 4φ12(A-III) L=453

373

15x18=270

NR3 φ6

NR1 2x2φ12

9x9=81

Kotew K1

±0.08

MAZOWIECKIE  
BIURO PROJEKTÓW W PŁOCKU

Obiekt		Jednostka Ratowniczo-Gaśnicza Nr 2 Państwowej		Adres		Strazy Pozarnej w Plocku przy ul. Popelcinskiej 8a		dzialki nr 2874/1 i 2874/2		Tresc rysunku	
MAPRO		Spółka z o.o.		BETON B 25		STAL A-III, A-0		Słup S1.4z		Nr umowy	
6/2008		Skala		1:25		Nr rysunku		39z		Stwierdzono	
Podpis		Data		Specjalność		Nr upr.		117/88		mgr inż. Janusz Zawadzki	


20

270

NR2 4012(A-III) L=315

20  
1.5

NR1 2x2Ø12

NR1 4012(A-III) L=453

81

Kotew K1

-0.08

Nr pręta	ϕ	Długość		Ilość w elem.		Ilość elem.	A-0	A-III
		m.	szt.	szt.	ϕ			
1	12	4,53	4			18,12	ϕ	
2	12	3,10	4		1	12,40		
3	6	0,90	46					
RAZEM							41,40	30,52
MASA JEDNOSTKOWA							0,222	0,888
MASA WG ϕ							9,19	27,10
OGÓŁEM							36,3	

Spółka z o.o.


MAPRO

Adres	Jednostka Ratowniczo-Gaśnicza Nr 2 Państwowej Straży Pożarnej w Płocku przy ul. Popocińskiejs 8a	
Obiekt	dziółki nr 2874/1 i 2874/2	
Treść rysunku		
Słup S1.5z		
Skala	1:25	
Brzoza	konstr.	
Nr umowy	6/2008	

402


Słup S1.6 szt.2

A-A

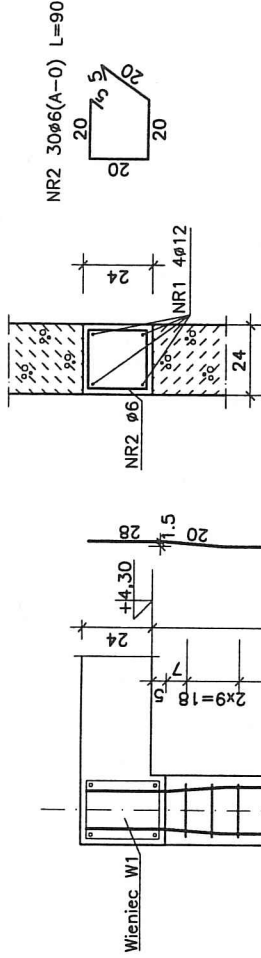

ZESTAWIENIE STALI

Nr pręta	φ	Długość	Ilość w elem.	Ilość elem.	A-0	A-III
1	12	4,61	4	2	6	12
2	6	0,90	30	2	54,00	36,88
RAZEM					54,00	36,88
MASA JEDNOSTKOWA					0,222	0,888
MASA WG φ					11,99	32,74
OGÓŁEM					44,7	

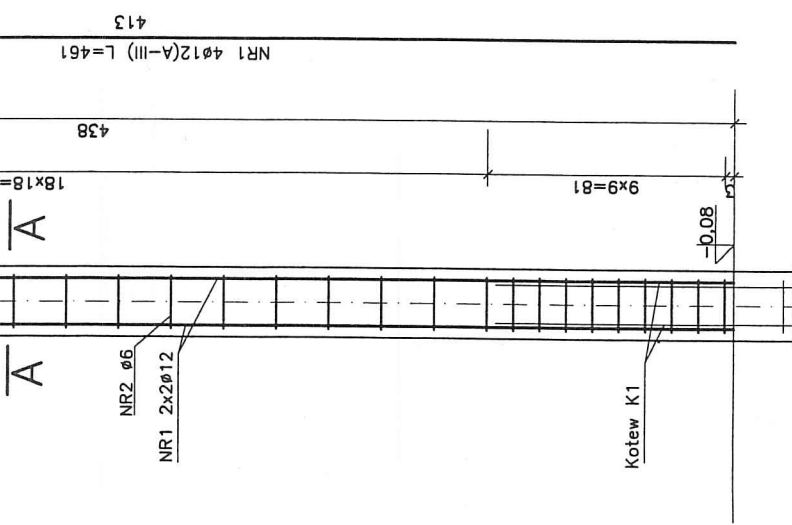

Obiekt		Jednostka Ratowniczo-Gaśnicza Nr 2 Państwowej		Adres		Strazy Pozarnej w Plocku przy ul. Poplacińskiej 8a		działki nr 2874/1 i 2874/2		Treść rysunku	
MAPRO		Spółka z o.o.		BIURO PROJEKTÓW W PŁOCKU		MAZOWIECKIE		Słup S1.6		Nr rysunku	
41		Skala 1:25		Nr umowy		6/2008		Brzoza konstr.		Nr rysunku	
Sprawdził		mgr inż. Jędrzej Wrona		117/88		konstr.-bud.		11.2008r.		Podpis	
Opracował		techn. Beata Marszałek		117/88		konstr.-bud.		11.2008r.		Podpis	
Projektant		mgr inż. Janusz Zawadzki		127/88		konstr.-bud.		11.2008r.		Podpis	
Stanowisko		Imię i nazwisko		Nr upr.		Specjalność		Data		Podpis	





Wykaz stali kształtowej									
element	przekrój	ilość	długość	szt. 3			stal		
				szk.	ciężar jedn.	ciężar 1 szt.			
	mm		mm		kg/m	kg			
1	120x120x6	2	1273	20,75	26,41	52,83	18G2		
2	120x120x6	2	9695	20,75	201,17	402,34	18G2		
3	120x120x6	2	10815	20,75	224,41	448,82	18G2		
4	70x70x4	2	1462	7,97	11,65	23,30	18G2		
5	40x40x4	2	1371	4,20	5,76	11,52	18G2		
6	60x60x4	2	1548	6,71	10,39	20,77	18G2		
7	40x40x4	2	1535	4,20	6,45	12,89	18G2		
8	40x40x4	2	1705	4,20	7,16	14,32	18G2		
9	40x40x4	2	1710	4,20	7,18	14,36	18G2		
10	40x40x4	2	1888	4,20	7,93	15,86	18G2		
11	40x40x4	2	1892	4,20	7,95	15,89	18G2		
12	40x40x4	2	1911	4,20	8,03	16,05	18G2		
13	240x8	2	260	15,10	3,93	7,85	18G2		
14	180x8	2	116	11,30	1,31	2,62	18G2		
15	110x6	4	126	5,18	0,65	2,61	18G2		
16	260x10	2	200	20,40	4,08	8,16	18G2		
17	260x10	2	120	20,40	2,45	4,90	18G2		
18	50x16	2	260	6,28	1,63	3,27	18G2		
19	140x8	2	150	7,69	1,15	2,31	18G2		
20	260x22	2	150	44,90	6,74	13,47	18G2		
21	100x6	4	260	4,71	1,22	4,90	18G2		
22	100x6	8	70	4,71	0,33	2,64	18G2		
23	150x12	2	260	11,80	3,07	6,14	18G2		
śruba M16 kl.4,8					4	50	0,107	0,43	18G2
podkładka do M16					4		0,011	0,05	18G2
nakrętka M16					4		0,030	0,12	18G2
śruba M20 kl.6,8					4	60	0,207	0,83	18G2
podkładka do M20					4		0,017	0,07	18G2
nakrętka M20					4		0,058	0,23	18G2
razem								1109,5	kg
dodatek na spoiny 1,5%								16,6	kg
ciężar 1 elem.								1126,2	kg
ciężar całk.								3378,6	kg

## Dźwigar DS2140 szt.3

### UWAGI:


- DLA ELEM. GR.4 MM WSZYSTKIE POŁĄCZENIA WYKONAĆ NA CAŁĄ DŁUGOŚĆ STYKU ELEMENTÓW ŁĄCZONYCH SPOINAMI PACHWINOWYMI GR. 3MM
- DLA ELEM. GR.>4 MM WSZYSTKIE POŁĄCZENIA WYKONAĆ NA CAŁĄ DŁUGOŚĆ STYKU ELEMENTÓW ŁĄCZONYCH SPOINAMI PACHWINOWYMI GR. 0,7 g CIĘSZEGO ELEMENTU
- ELEKTRODY EA 146 (EB 150 lub w osłonie CO<sub>2</sub>)
- STAL 18G2
- WSZYSTKIE WYMIARY SPRAWDZIĆ W NATURZE
- OSTRE KRAWĘDZIE STEPIĆ

MAPRO					MAZOWIECKIE		
Spółka z o.o.					BIURO PROJEKTÓW W PŁOCKU		
Obiekt	Jednostka Ratowniczo-Gasnicza nr 2 Państwowej Straży				Nr umowy	6/08	
Adres	Pozarnej w Płocku przy ul. Popłaciniejskiej 8a				konstr.		
na działkach nr 2874/1 i 2874/2					Skala	1:20	
Treść rysunku						Nr rysunku	43
Dźwigar stalowy DS2140							
Stanowisko	Imię i nazwisko	Nr upr.	Specjalność	Data	Podpis		
Projektant	mgr inż. Janusz Zawadzki	127/88	konstr.-bud.	12.2008			
Opracował	mgr inż. Zbigniew Błaszczok	-		12.2008			
Sprowadził	mgr inż. Jadwiga Wrona	117/88	konstr.-bud.	12.2008			



Wykaz stali kształtowej							szt. 1	
element	przekrój	ilość	długość	ciężar jedn.	ciężar 1 szt.	ciężar całk.	stal	
	mm	szt.	mm	kg/m	kg	kg		
1	120x120x6	2	1273	20,75	26,41	52,83	18G2	
2	120x120x6	2	9695	20,75	201,17	402,34	18G2	
3	120x120x6	2	10815	20,75	224,41	448,82	18G2	
4	70x70x4	2	1462	7,97	11,65	23,30	18G2	
5	40x40x4	2	1371	4,20	5,76	11,52	18G2	
6	60x60x4	2	1548	6,71	10,39	20,77	18G2	
7	40x40x4	2	1535	4,20	6,45	12,89	18G2	
8	40x40x4	2	1705	4,20	7,16	14,32	18G2	
9	40x40x4	2	1710	4,20	7,18	14,36	18G2	
10	40x40x4	2	1888	4,20	7,93	15,86	18G2	
11	40x40x4	2	1892	4,20	7,95	15,89	18G2	
12	40x40x4	2	1911	4,20	8,03	16,05	18G2	
13	240x8	2	260	15,10	3,93	7,85	18G2	
14	180x8	2	116	11,30	1,31	2,62	18G2	
15	110x6	4	126	5,18	0,65	2,61	18G2	
16	260x10	2	200	20,40	4,08	8,16	18G2	
17	260x10	2	120	20,40	2,45	4,90	18G2	
18	50x16	2	260	6,28	1,63	3,27	18G2	
19	140x8	2	150	7,69	1,15	2,31	18G2	
20	260x22	2	150	44,90	6,74	13,47	18G2	
21	100x6	4	260	4,71	1,22	4,90	18G2	
22	100x6	8	70	4,71	0,33	2,64	18G2	
23	150x12	2	260	11,80	3,07	6,14	18G2	
24	90x6	2	88	4,24	0,37	0,75	18G2	
	śruba M16 kl. 4.8	4	50		0,107	0,43		
	podkładka do M16	4			0,011	0,05		
	nakrętka M16	4			0,030	0,12		
	śruba M20 kl. 6.8	4	60		0,207	0,83		
	podkładka do M20	4			0,017	0,07		
	nakrętka M20	4			0,058	0,23		
	razem			kg		1110,3		
	dodatek na spoiny 1.5%			kg		16,7		
	ciężar 1 elem.			kg		1127,0		
	ciężar całk.			kg		1127,0		

## Dźwigar DS2140\*/1 szt.1

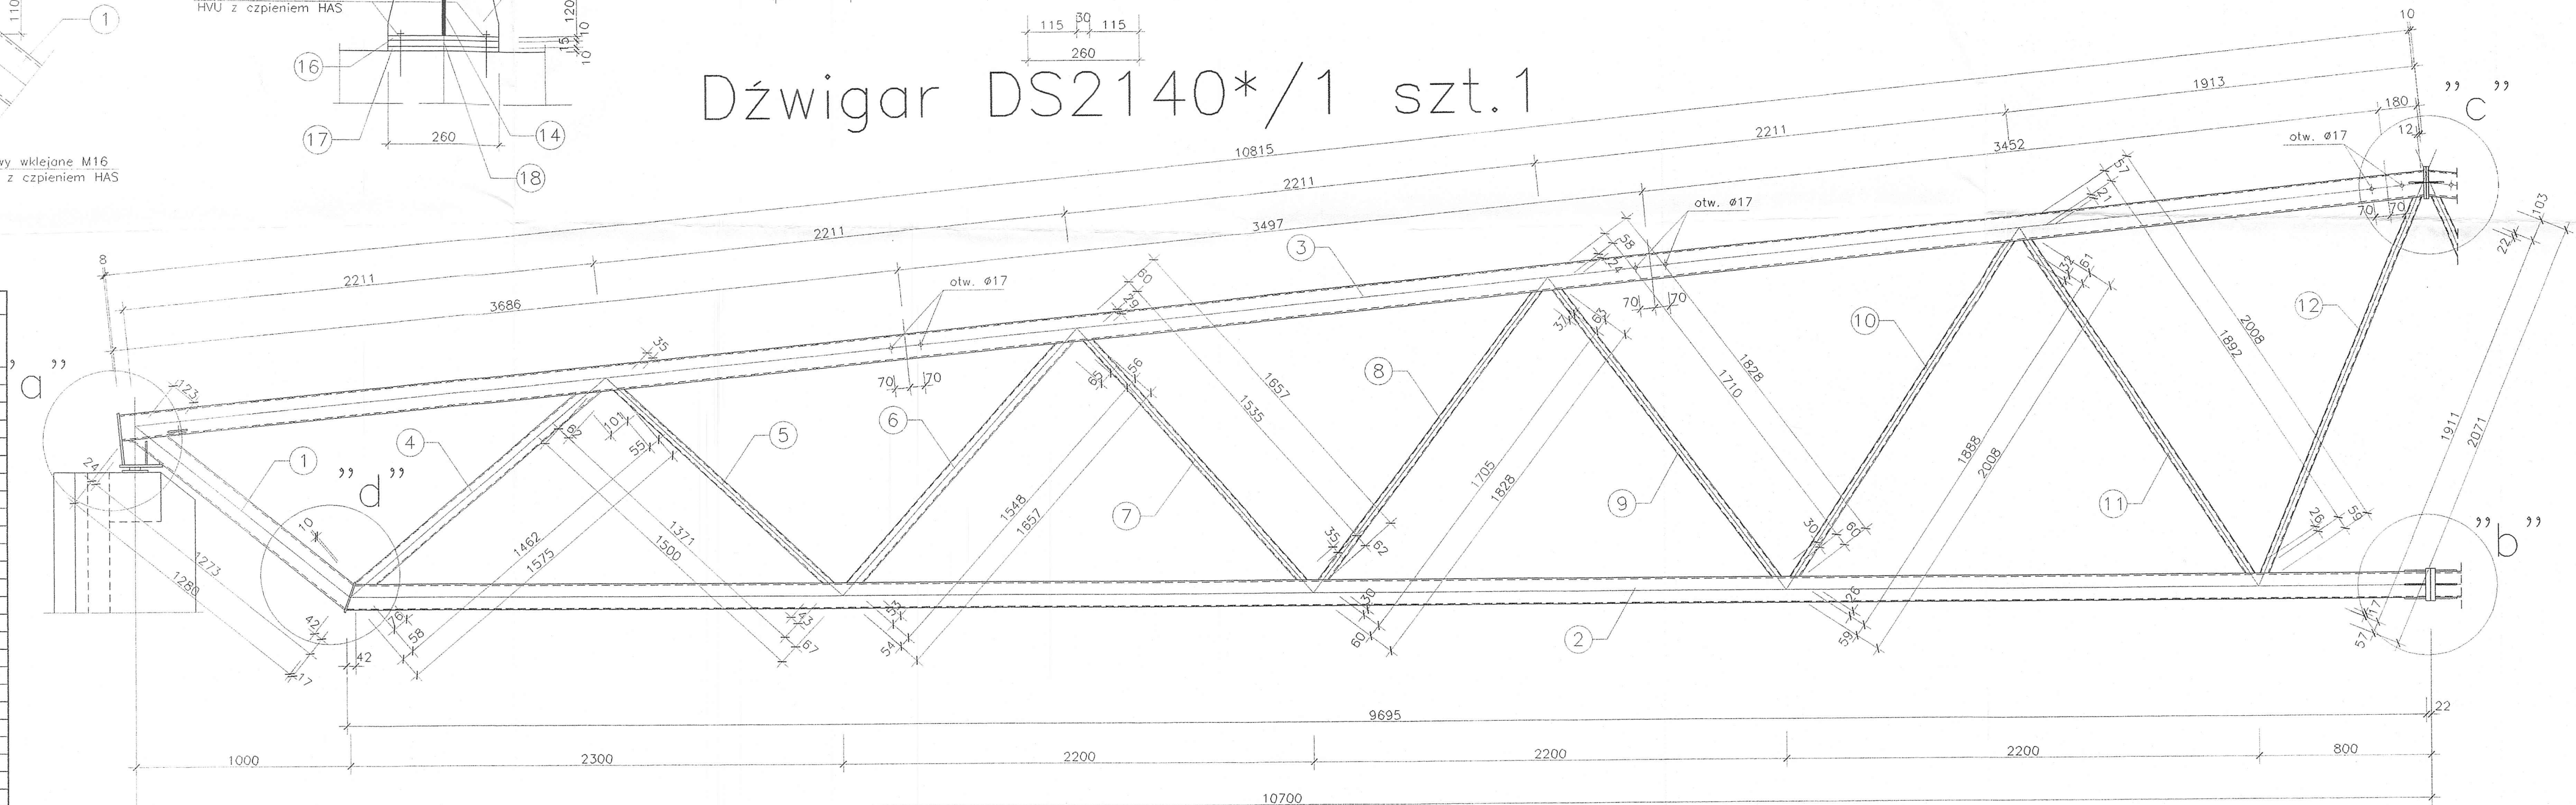

### UWAGI:

- DLA ELEM. GR.4 MM WSZYSTKIE POŁĄCZENIA WYKONAĆ NA CAŁEJ DŁUGOŚCI STYKU ELEMENTÓW ŁĄCZONYCH SPOINAMI PACHWINOWYMI GR. 3MM
- DLA ELEM. GR.>4 MM WSZYSTKIE POŁĄCZENIA WYKONAĆ NA CAŁEJ DŁUGOŚCI STYKU ELEMENTÓW ŁĄCZONYCH SPOINAMI PACHWINOWYMI GR. 0,7 g CIĘSZEJ ELEMENTU
- ELEKTRODY EA 146 (EB 150 lub w osłonie CO<sub>2</sub>)
- STAL 18G2
- WSZYSTKIE WYMIARY SPRAWDZIĆ W NATURZE
- OSTRE KRAWĘDZIE STĘPIĆ


MAPRO  
Spółka z o.o.

MAZOWIECKIE  
BIURO PROJEKTÓW W PŁOCKU


Obiekt	Jednostka Ratowniczo-Gasnicza nr 2 Państwowej Straży	Nr umowy	6/08
Treść rysunku	Dźwigar stalowy DS2140*/1	Skala	1:20
Stanowisko	Imię i nazwisko	Nr upr.	Specjalność
Projektant	mgr inż. Janusz Zawadzki	127/88	konstr.-bud.
Opracował	mgr inż. Zbigniew Błaszczak	-	12.2008
Sprawdził	mgr inż. Jadwiga Wrona	117/88	konstr.-bud.



ST3 szt. 8

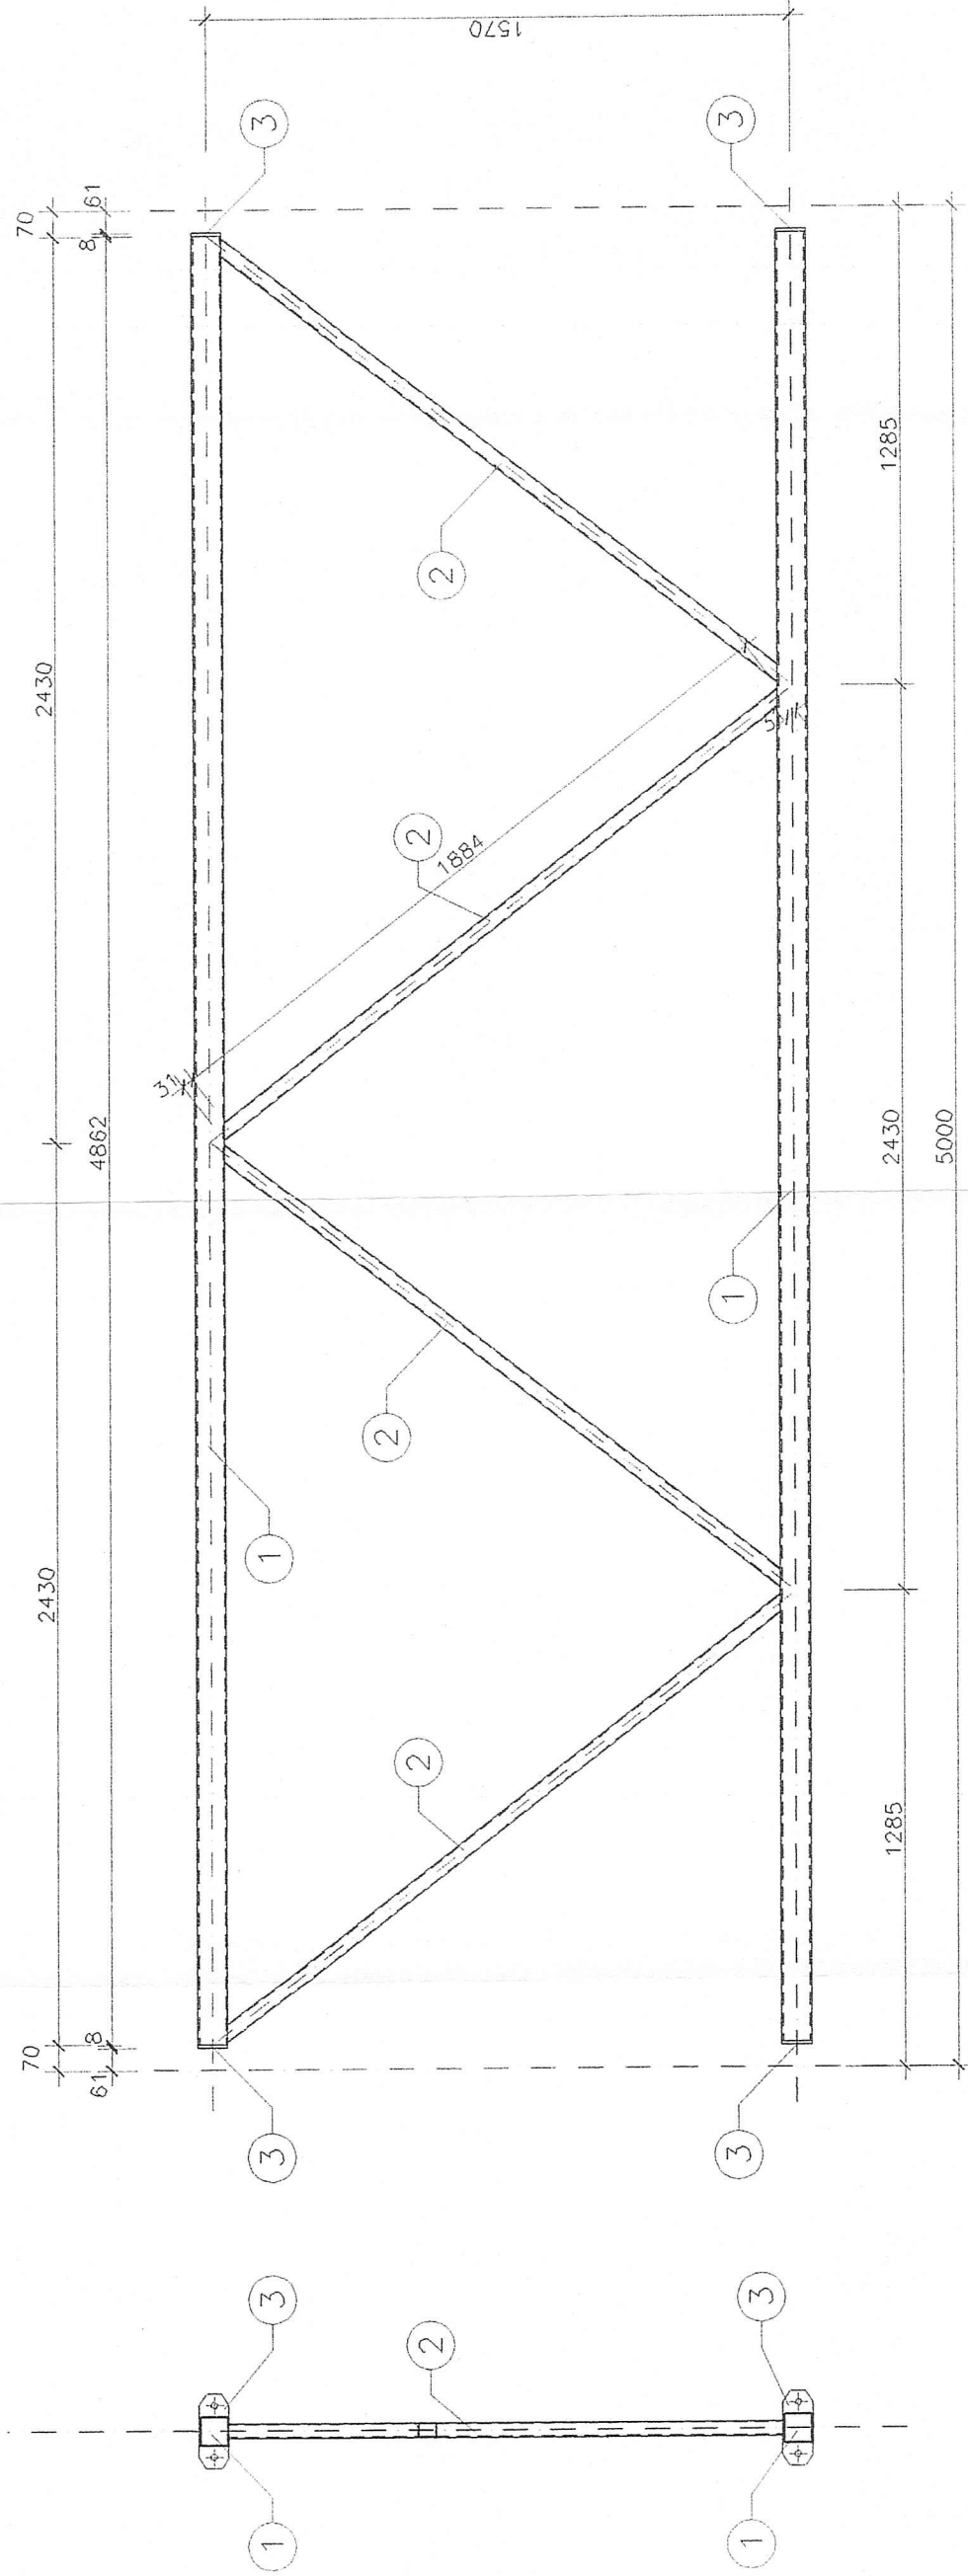


Łącznik ŁS2 szt.6  
(1:10)

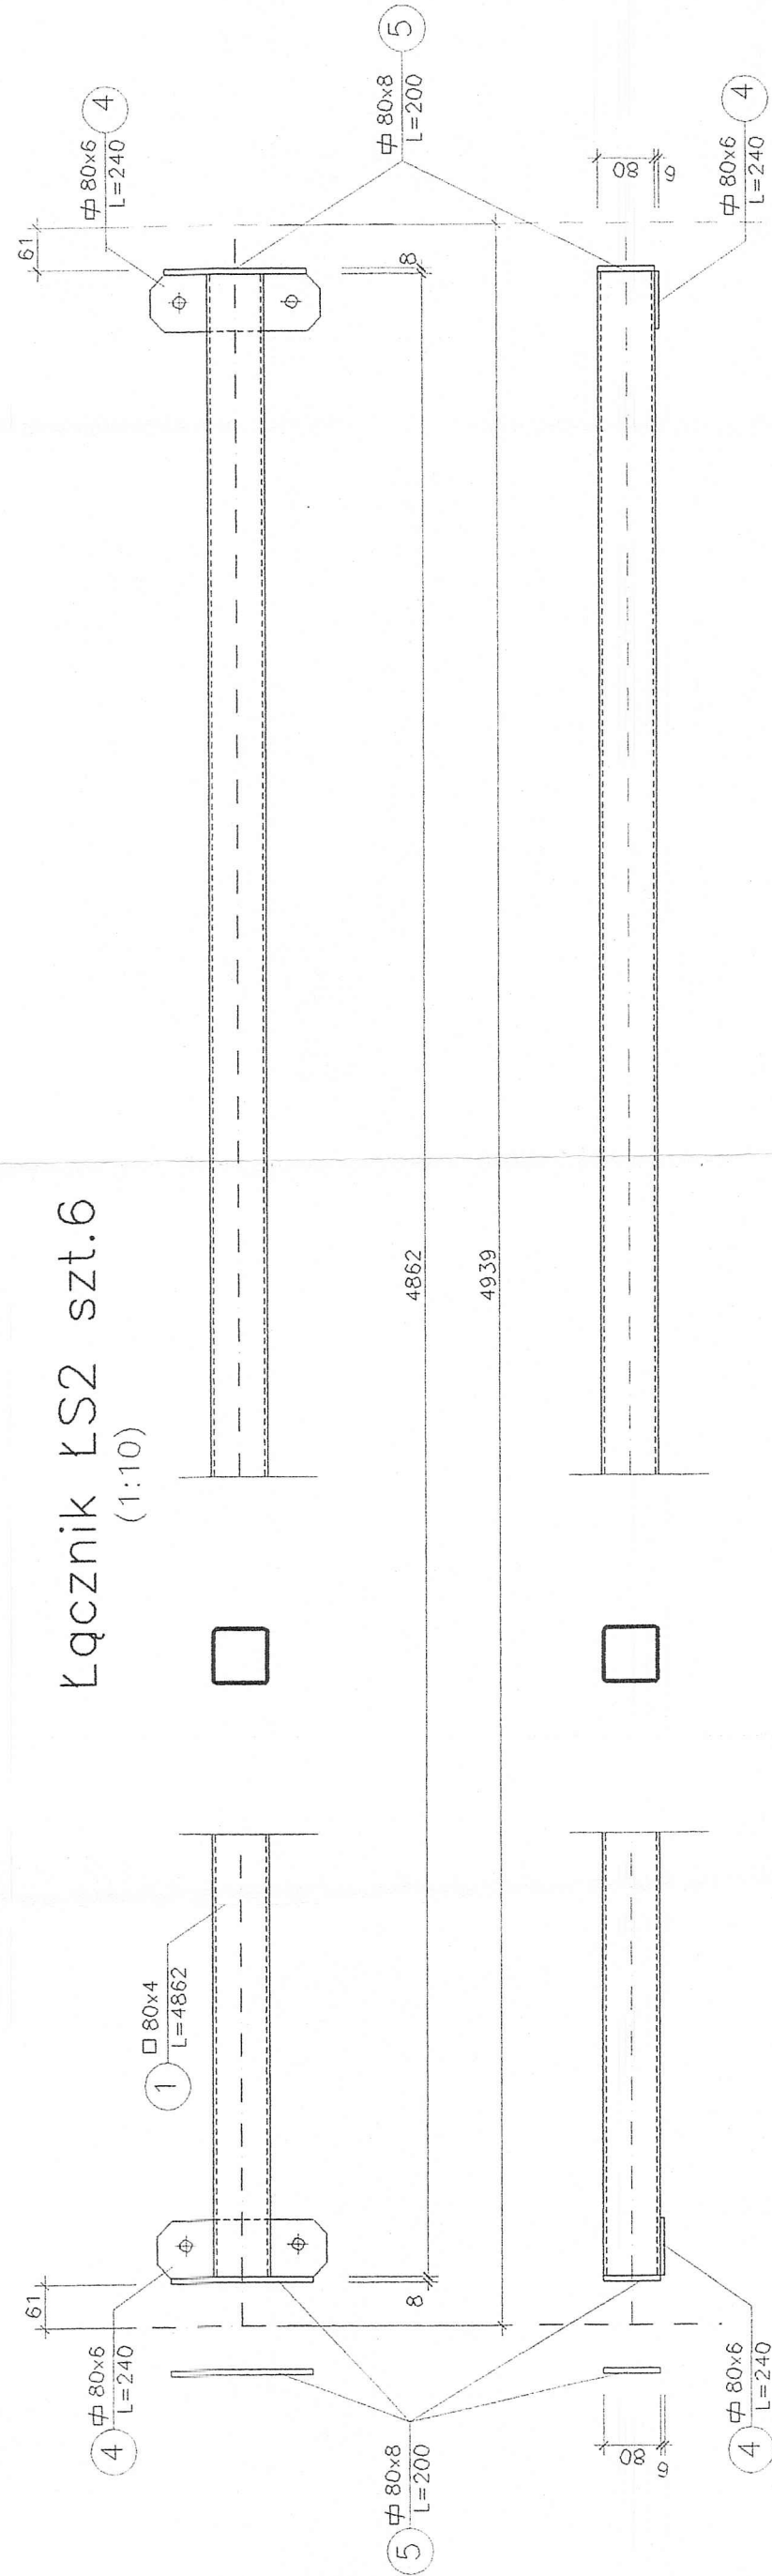

SZCZEGÓŁ POŁĄCZENIA  
STĘŻENIA PODŁUŻNEGO Z DŹWIGAREM

(1:10)

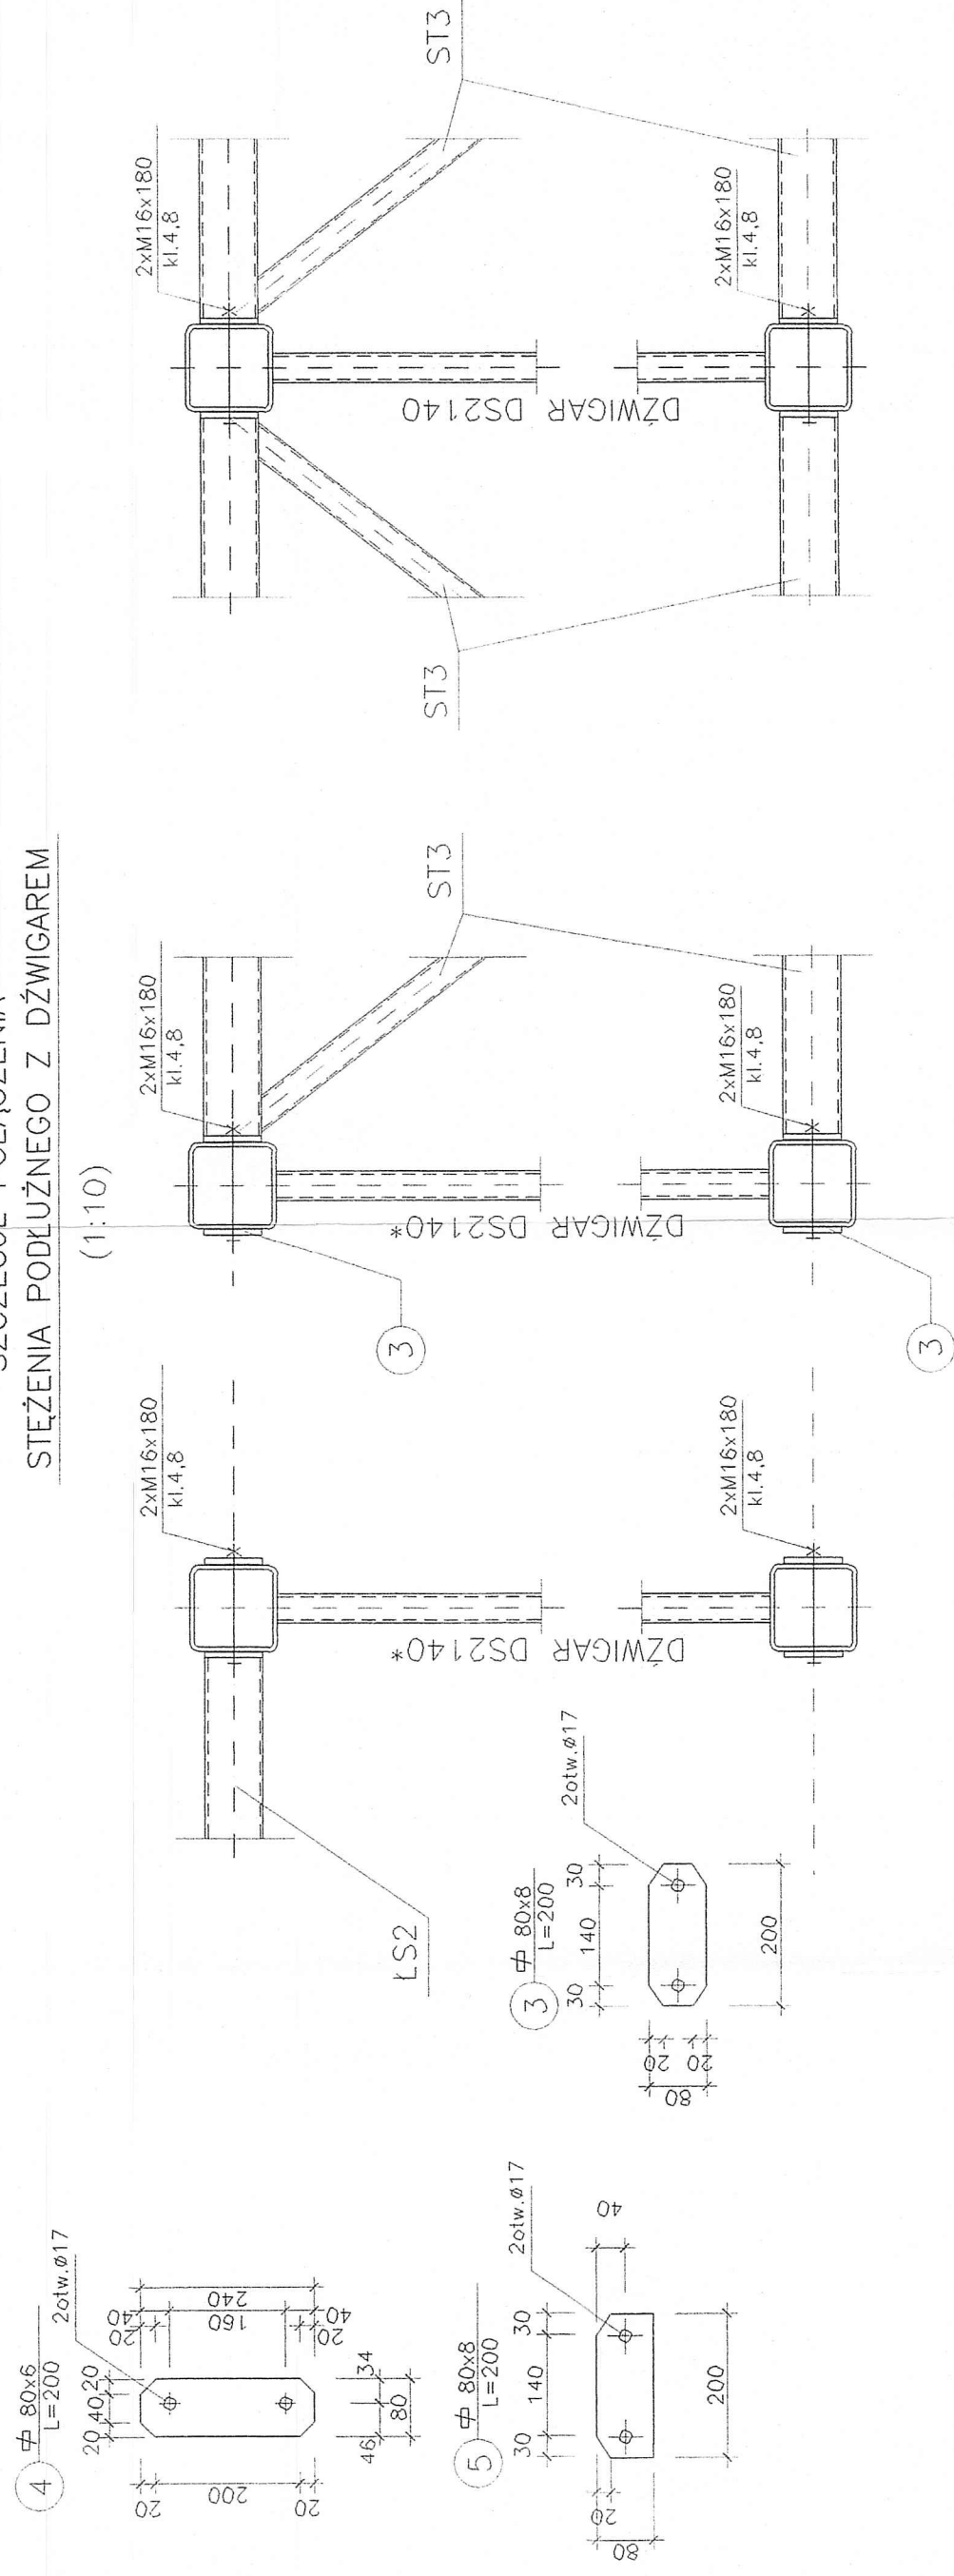

Wykaz stali kształtowej ST3

element	przekrój	ilość	długość	ciężar jedn.	ciężar 1 szt.	ciężar cał.	stal
	mm	szt.	mm	kg/m	kg		
1	□ 80x80x4	2	4862	9,22	44,83	89,66	St3SX
2	□ 40x40x3	4	1915	3,30	6,32	25,28	St3SX
3	▤ 80x8	4	200	5,02	1,00	4,02	St3SX
	śruba M16	4	180		0,215	0,86	St3SX
	podkładka do M16	4			0,011	0,05	St3SX
	nakrętka M16	4			0,030	0,12	St3SX
3	▤ 80x8	1	200	5,02	1,00	1,00	St3SX
razem					kg	121,0	
dodatek na spoiny 1,5%					kg	1,8	
ciężar 1 elem.					kg	122,8	
ciężar 1 elem.					kg	982,3	

Wykaz stali kształtowej ŁS2

element	przekrój	ilość		długość	ciężar jedn.	ciężar 1 szt.	ciężar cał.	stal
		szt.	mm					
1	□ 80x80x4	1	4862	9,22	44,83	44,83	St3SX	
4	⌬ 80x6	2	240	3,77	0,90	1,81	St3SX	
5	⌬ 80x8	3	200	5,02	1,00	3,01	St3SX	
razem						kg	49,6	
dodatek na spoiny 1,5%						kg	0,7	
ciężar 1 elem.						kg	50,4	
ciężar 1 elem.						kg	302,4	

MAPRO

Spółka z o.o.

BIURO PROJEKTÓW w PŁOCKU

Obiekt Jednostka ratowniczo-gaśnicza nr 2 Państwowej Straży Pożarnej w Płocku przy ul. Popłocińskiej 8a  
Adres na działkach nr 2874/1 i 2874/2

MAZOWIECKIE

Nr umowy

6/08

Nr rysunku

1:10;1:20

Skala

konstr.

Nr rysunku

45

Stężenia podłużne ST3 i ŁS2

Stanowisko

Imię i nazwisko

Nr upr.

Data

127/88

12.2008r.

Projektant

mgr inż. Janusz Zawadzki

Opracował

mgr inż. Zbigniew Błaszczyk


Sprawił

mgr inż. Jodwiga Wrona

117/88

12.2008r.

Stężenie ST1 szt.8      a=4536 mm  
 Stężenie ST2 szt.8      a=4683 mm  
 Stężenie ST4 szt.4      a=4510 mm  
 Stężenie ST5 szt.4      a=4657 mm

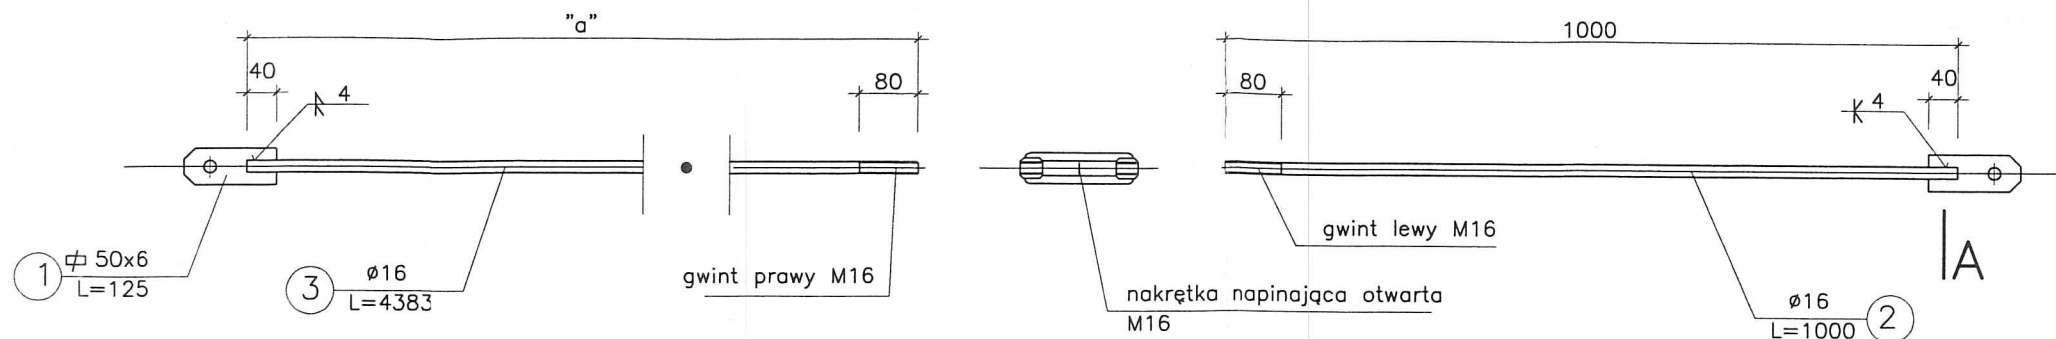


Wykaz stali kształtowej dla ST1 szt. 8							
element	przekrój	ilość	długość	ciężar jedn.	ciężar 1 szt.	ciężar cak.	stal
	mm	szt.	mm	kg/m	kg	kg	
1	50x6	2	125	2,36	0,30	0,59	St3SX
2	16	1	1000	1,58	1,58	1,58	St3SX
3	16	1	4536	1,58	7,17	7,17	St3SX
nakrętka napinająca					0,52	0,52	St3SX
śruba M16					0,08	0,15	kl.4,8
podkładka do M16					0,01	0,02	
nakrętka M16					0,03	0,06	
razem					kg	10,1	
dodatek na spoiny 1,5%					kg	0,2	
ciężar 1 elem.					kg	10,2	
ciężar całk.					kg	81,9	

Wykaz stali kształtowej dla ST4 szt. 4							
element	przekrój	ilość	długość	ciężar jedn.	ciężar 1 szt.	ciężar cak.	stal
	mm	szt.	mm	kg/m	kg	kg	
1	50x6	2	125	2,36	0,30	0,59	St3SX
2	16	1	1000	1,58	1,58	1,58	St3SX
3	16	1	4510	1,58	7,13	7,13	St3SX
nakrętka napinająca					0,52	0,52	St3SX
śruba M16					0,08	0,15	kl.4,8
podkładka do M16					0,01	0,02	
nakrętka M16					0,03	0,06	
razem					kg	10,0	
dodatek na spoiny 1,5%					kg	0,2	
ciężar 1 elem.					kg	10,2	
ciężar całk.					kg	40,8	

Wykaz stali kształtowej dla ST2 szt. 8							
element	przekrój	ilość	długość	ciężar jedn.	ciężar 1 szt.	ciężar cak.	stal
	mm	szt.	mm	kg/m	kg	kg	
1	50x6	2	125	2,36	0,30	0,59	St3SX
2	16	1	1000	1,58	1,58	1,58	St3SX
3	16	1	4683	1,58	7,40	7,40	St3SX
nakrętka napinająca					0,52	0,52	St3SX
śruba M16					0,08	0,15	kl.4,8
podkładka do M16					0,01	0,02	
nakrętka M16					0,03	0,06	
razem					kg	10,3	
dodatek na spoiny 1,5%					kg	0,2	
ciężar 1 elem.					kg	10,5	
ciężar całk.					kg	83,8	

Wykaz stali kształtowej dla ST5 szt. 4							
element	przekrój	ilość	długość	ciężar jedn.	ciężar 1 szt.	ciężar cak.	stal
	mm	szt.	mm	kg/m	kg	kg	
1	50x6	2	125	2,36	0,30	0,59	St3SX
2	16	1	1000	1,58	1,58	1,58	St3SX
3	16	1	4657	1,58	7,36	7,36	St3SX
nakrętka napinająca					0,52	0,52	St3SX
śruba M16					0,08	0,15	kl.4,8
podkładka do M16					0,01	0,02	
nakrętka M16					0,03	0,06	
razem					kg	10,3	
dodatek na spoiny 1,5%					kg	0,2	
ciężar 1 elem.					kg	10,4	
ciężar całk.					kg	41,7	

1 50x6 L=125  
 (1:5)








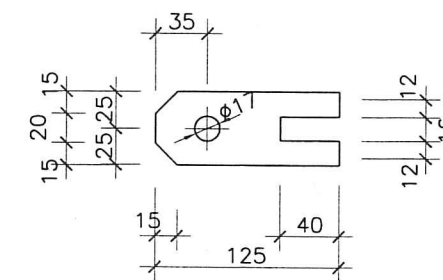


MAPRO  
 Spółka z o.o.

MAZOWIECKIE  
 BIURO PROJEKTÓW w PŁOCKU

Obiekt	Jednostka ratowniczo-gaśnicza nr 2 Państwowej Straży Pożarnej w Płocku przy ul. Popłacińskiej 8a na działkach nr 2874/1 i 2874/2				Nr umowy	6/08
Adres					Branża	konstr.
Treść rysunku	Stężenia połaciowe ST1, ST2, ST4, ST5				Skala	1:10;1:20
Stanowisko	Imię i nazwisko	Nr upr.	Data	Podpis	Nr rysunku 46	
Projektant	mgr inż. Janusz Zawadzki	127/88	12.2008r.			
Opracował	mgr inż. Zbigniew Błaszczak		12.2008r.			
Sprawdził	mgr inż. Jadwiga Wrona	117/88	12.2008r.			



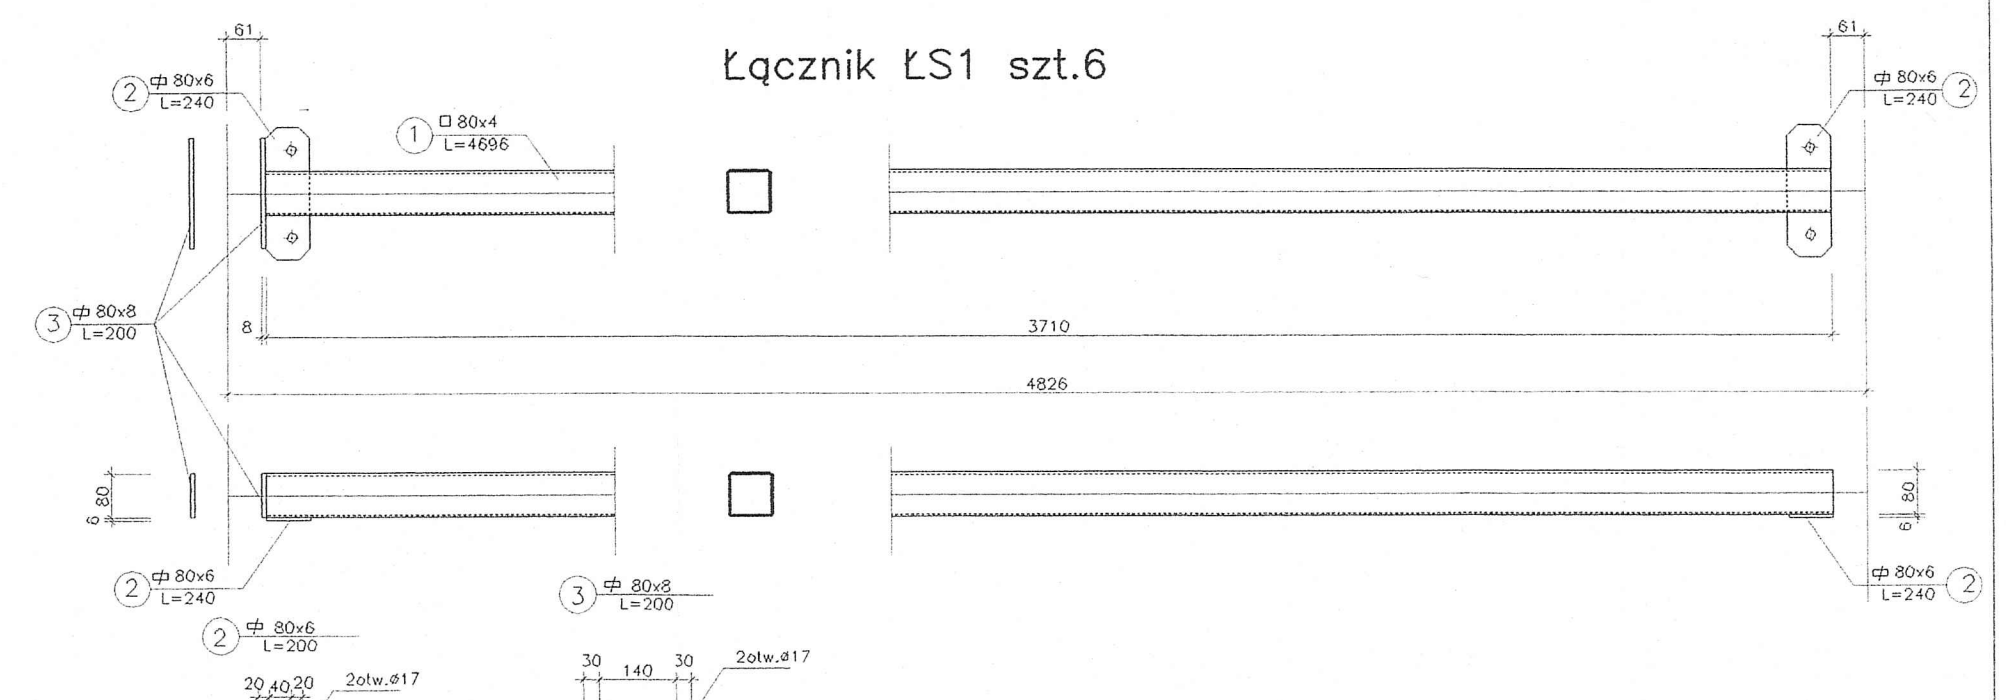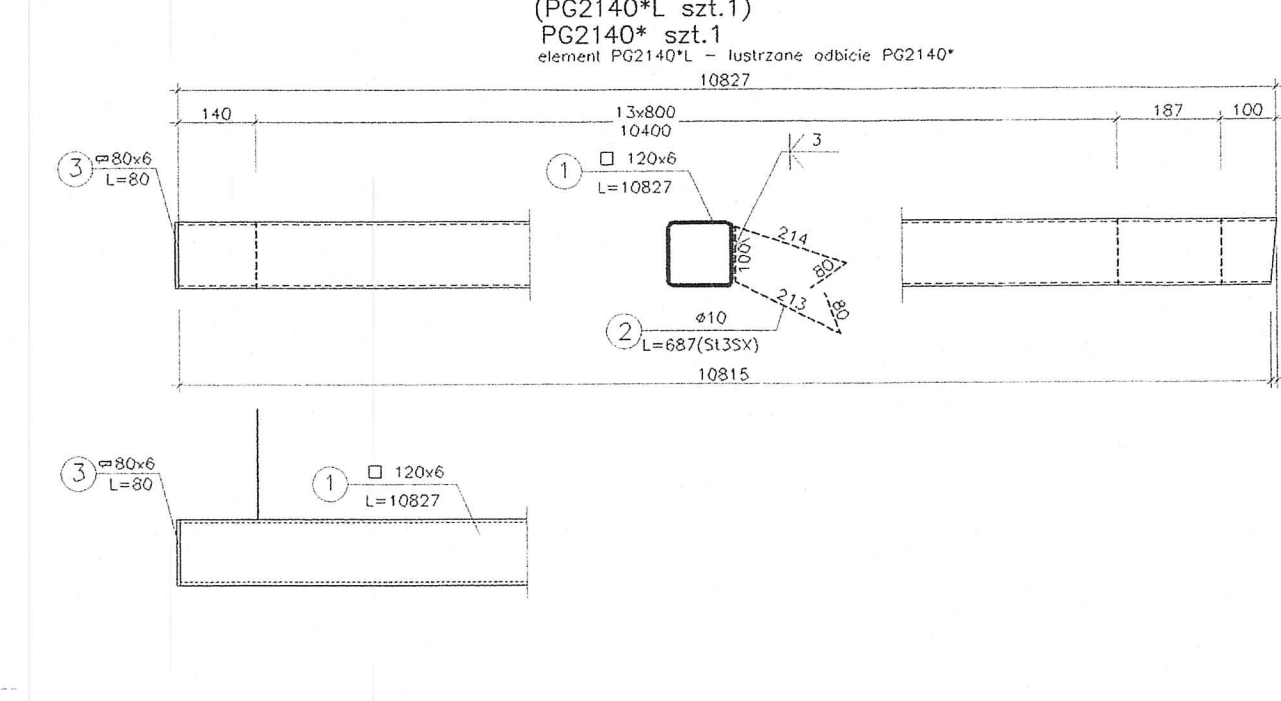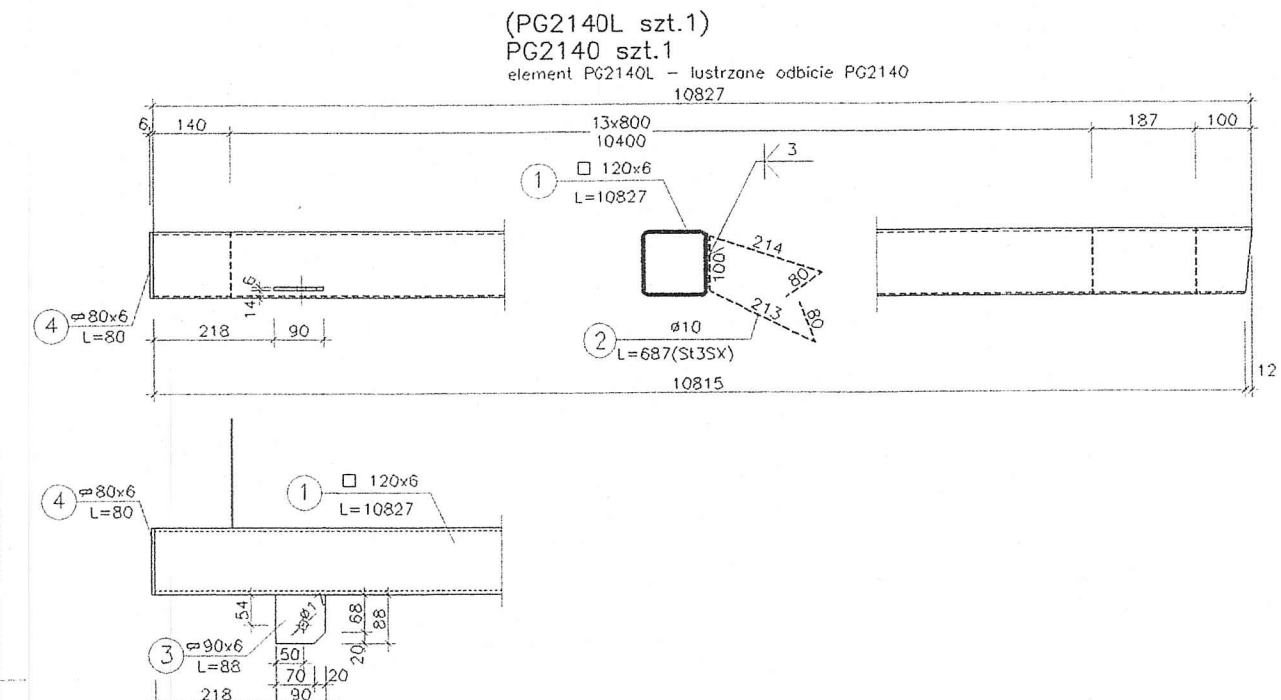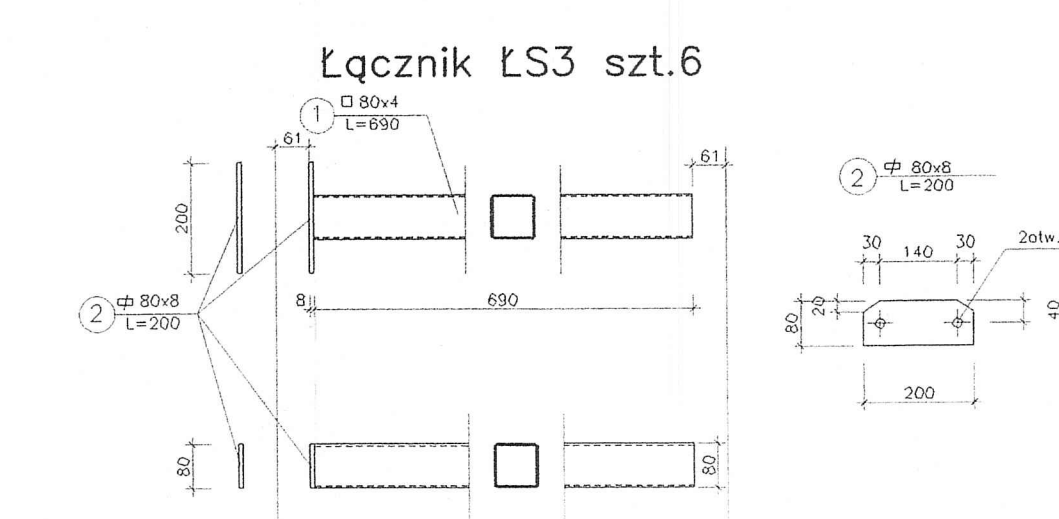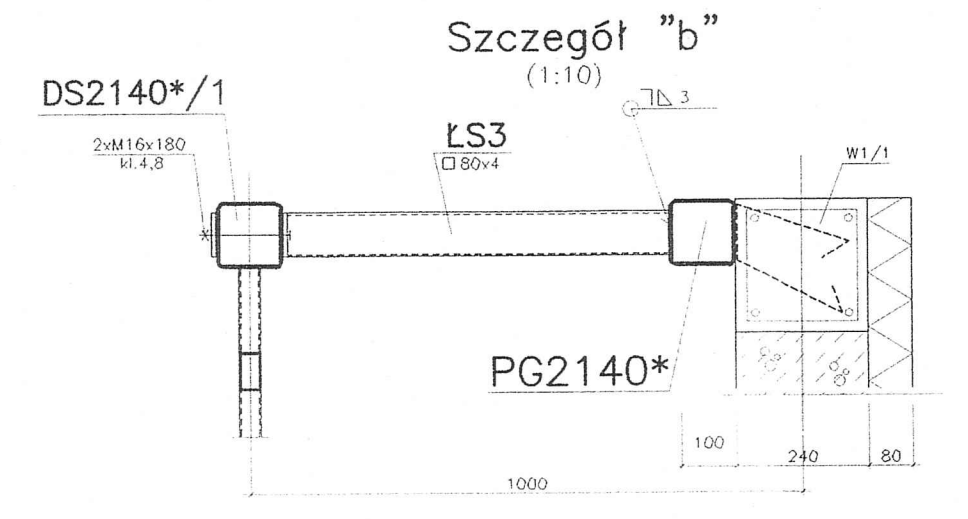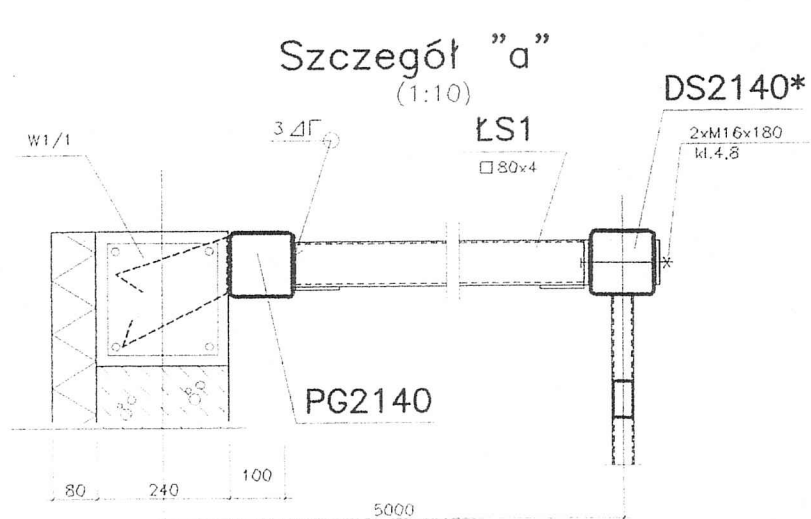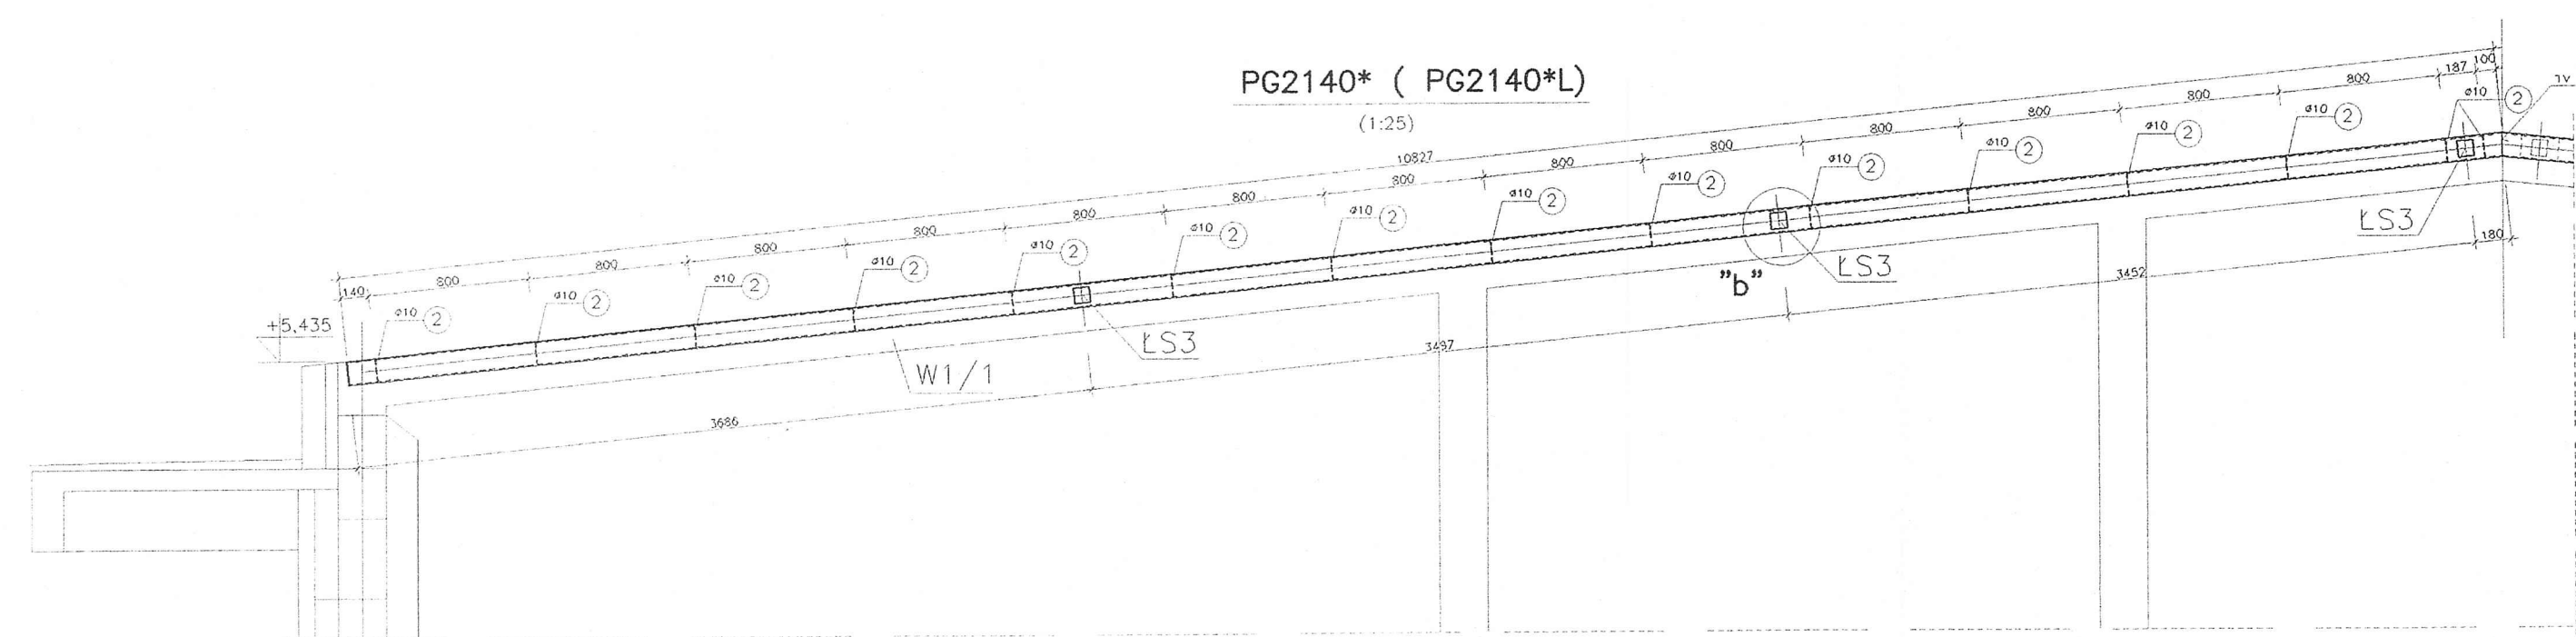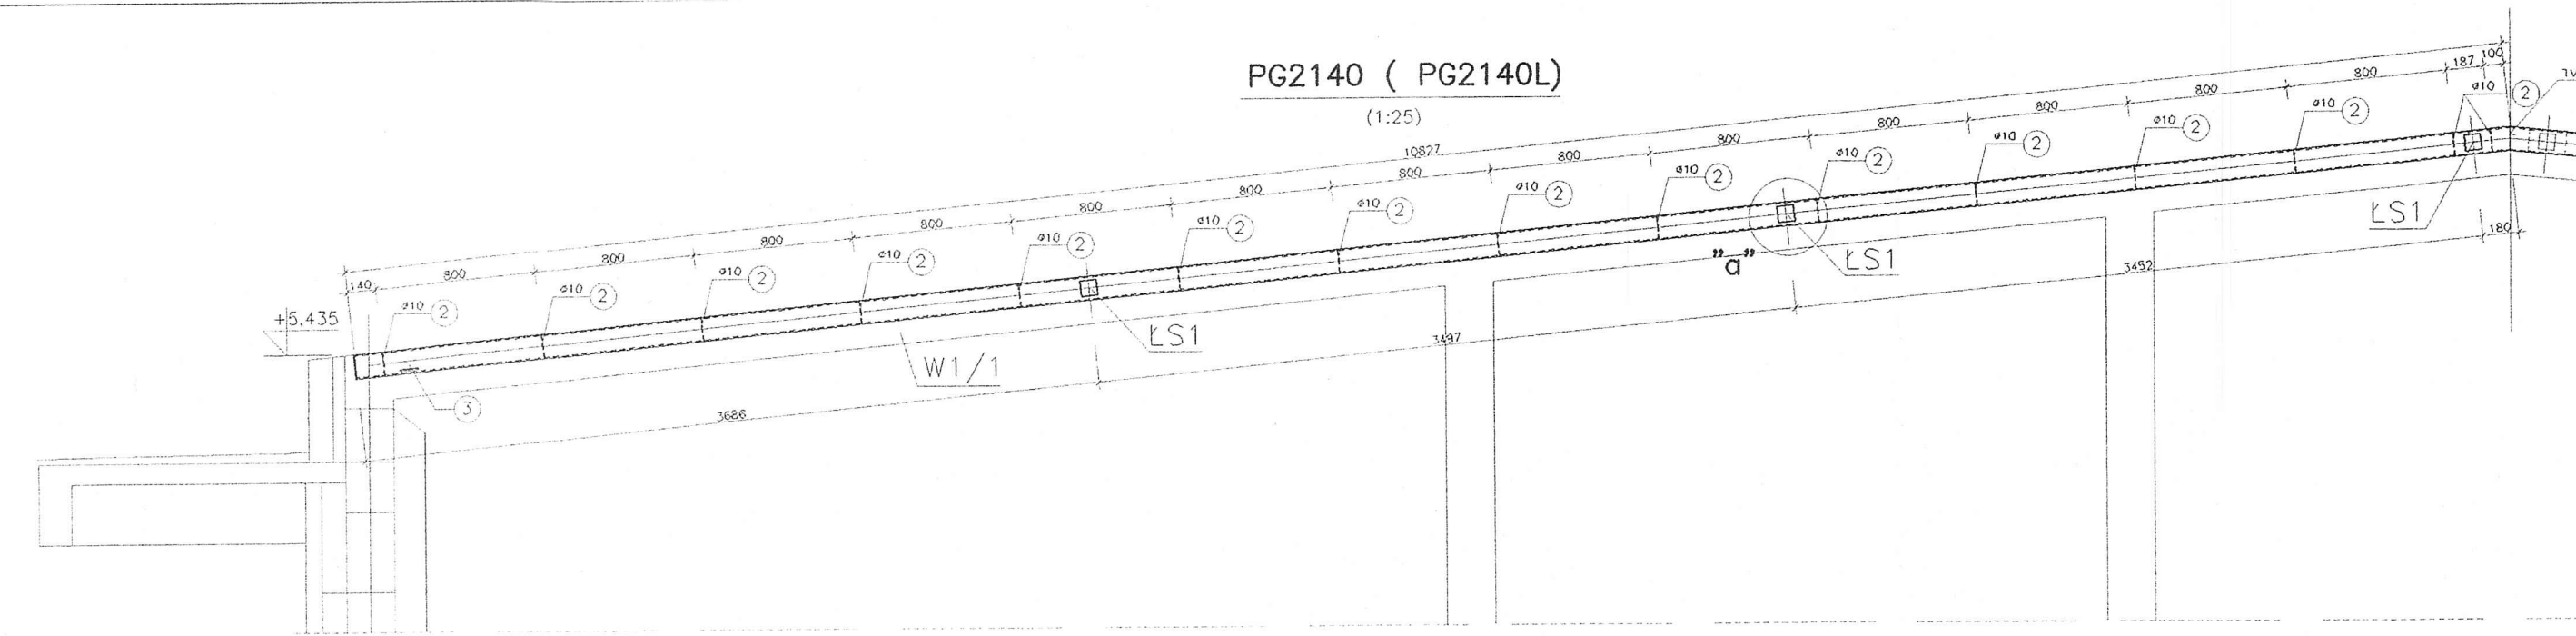

Wykaz stali dla PG2140 szt. 2

nr	przekrój	ilość	długość	ciężar jedn.	ciężar 1 szt.	ciężar całk.	stal
	mm	szt.	mm	kg/m	kg	kg	
1	□ 120x6	1	10827	20,75	224,66	224,66	St3SX
2	φ 10	15	687	0,62	0,42	6,36	St3SX
3	φ 80x6	1	88	4,24	0,37	0,37	St3SX
4	φ 80x6	1	80	3,77	0,30	0,30	St3SX
razem						231,7	
dodatek na spoiny 1,5%						3,5	
ciężar 1 elem.						235,2	
ciężar całk.						470,3	

Wykaz stali dla PG2140\* szt. 2

nr	przekrój	ilość	długość	ciężar jedn.	ciężar 1 szt.	ciężar całk.	stal
	mm	szt.	mm	kg/m	kg	kg	
1	□ 120x6	1	10827	20,75	224,66	224,66	St3SX
2	φ 10	15	687	0,62	0,42	6,36	St3SX
3	φ 80x6	1	80	3,77	0,30	0,30	St3SX
razem						231,3	
dodatek na spoiny 1,5%						3,5	
ciężar 1 elem.						234,8	
ciężar całk.						469,6	

Wykaz stali dla ŁS1 szt. 6


nr	przekrój	ilość	długość	ciężar jedn.	ciężar 1 szt.	ciężar całk.	stal
	mm	szt.	mm	kg/m	kg	kg	
1	□ 80x4	1	4696	9,22	43,30	43,30	St3SX
2	φ 80x6	2	240	3,77	0,90	1,81	St3SX
3	φ 80x8	1	200	5,02	1,00	1,00	St3SX
Śruba M16	2	180	0,22	0,039	0,08	0,08	St3SX
podkł dla M16	2		0,01	0,022	0,04	0,04	St3SX
nakrętka dla M16	2		0,03	0,060	0,12	0,12	St3SX
razem						46,4	
dodatek na spoiny 1,5%						0,7	
ciężar 1 elem.						47,0	
ciężar całk.						282,3	

Wykaz stali dla ŁS3 szt. 6

nr	przekrój	ilość	długość	ciężar jedn.	ciężar 1 szt.	ciężar całk.	stal
	mm	szt.	mm	kg/m	kg	kg	
1	□ 80x4	1	690	9,22	6,36	6,36	St3SX
2	φ 80x8	2	200	5,02	1,00	2,01	St3SX
Śruba M16	2	180	0,22	0,039	0,08	0,08	St3SX
podkł dla M16	2		0,01	0,022	0,04	0,04	St3SX
nakrętka dla M16	2		0,03	0,060	0,12	0,12	St3SX
razem						8,6	
dodatek na spoiny 1,5%						0,1	
ciężar 1 elem.						8,7	
ciężar całk.						62,4	

- UWAGI:
- DLA ELEM. GR.4 MM WSZYSTKIE POŁĄCZENIA WYKONAĆ NA CAŁEJ DŁUGOŚCI STYKU ELEMENTÓW ŁĄCZONYCH SPOINAMI PACHWINOWYMI GR. 3MM  
DLA ELEM. GR.>4 MM WSZYSTKIE POŁĄCZENIA WYKONAĆ NA CAŁEJ DŁUGOŚCI STYKU ELEMENTÓW ŁĄCZONYCH SPOINAMI PACHWINOWYMI GR. 0.7 g CIENIEJSZEGO ELEMENTU
  - ELEKTRODY EA 146 (EB 150 lub w ostonie CO<sub>2</sub>)
  - STAL St3SX lub S235JR
  - WSZYSTKIE WYMIARY SPRAWDZIĆ W NATURZE
  - OSTRE KRAWĘDZIE STĘPIĆ

# Wzmocnienie blachy fałdowej

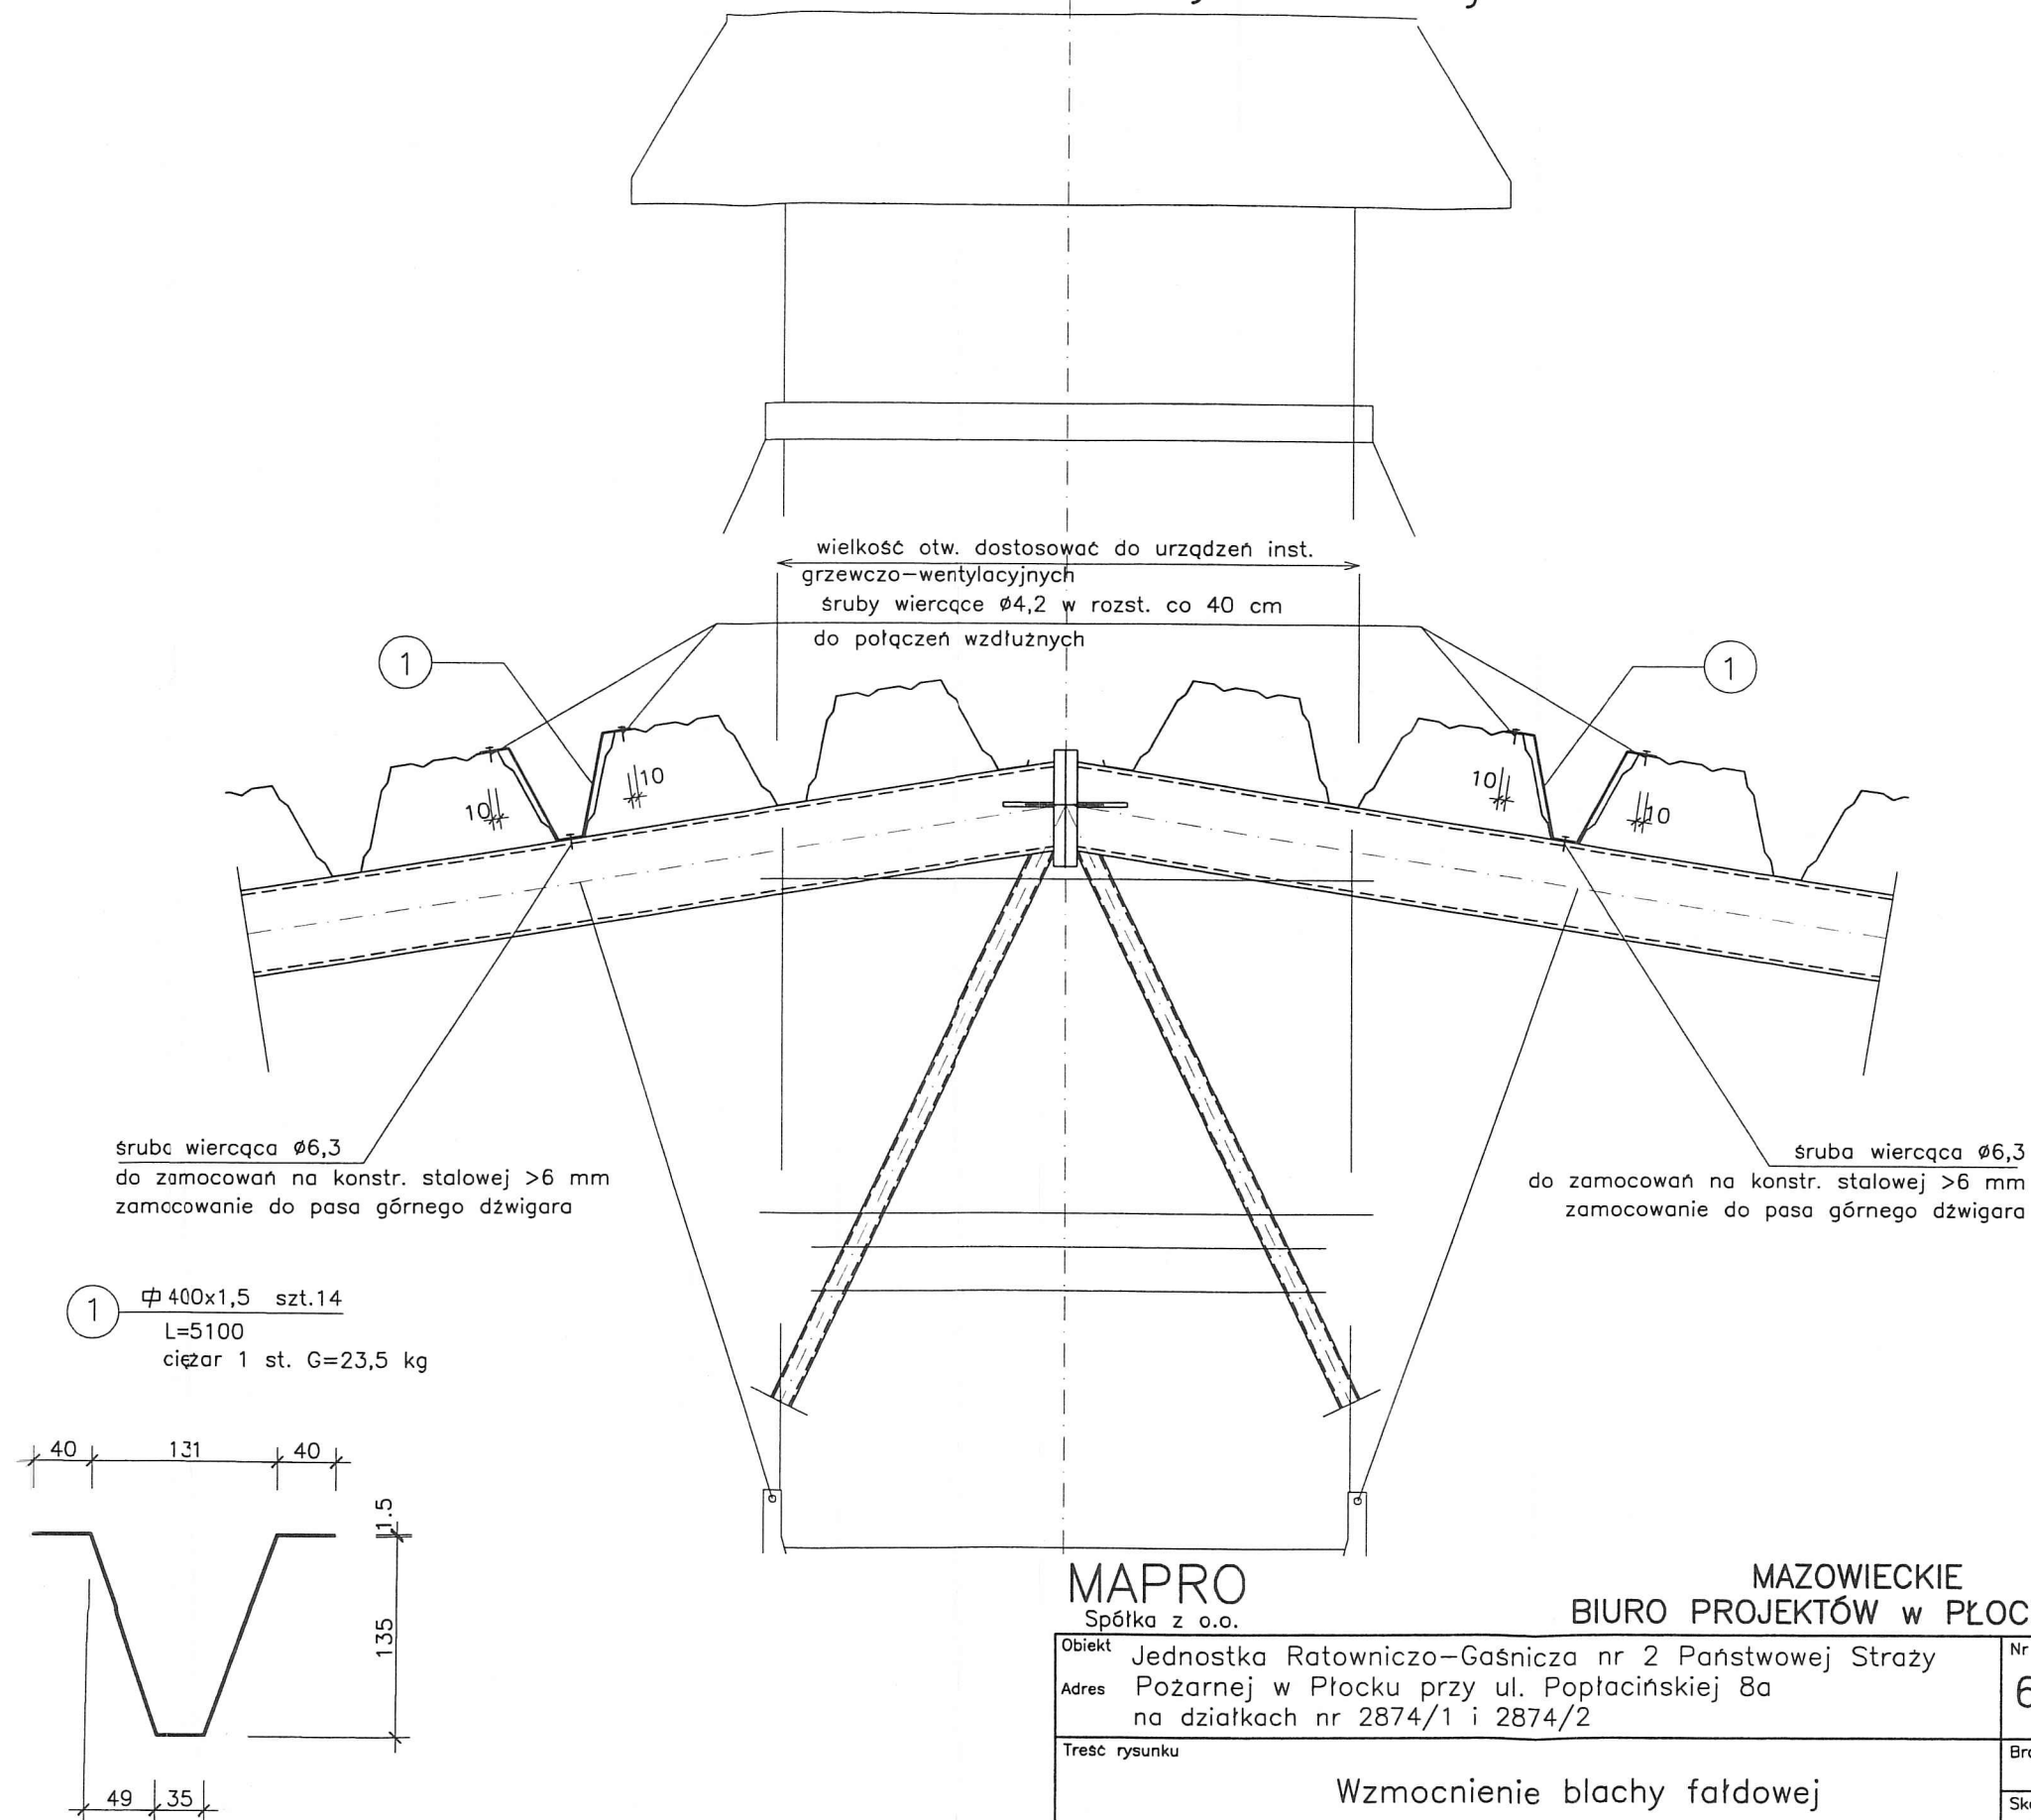

Urządzenia instalacyjne należy zamontować przed ułożeniem wierzchniego pokrycia

Usytuowanie blach wzmacniających dostosować do wielkości otworów pod urządzenia inst.

MAPRO  
Spółka z o.o.

MAZOWIECKIE  
BIURO PROJEKTÓW W PŁOCKU


Obiekt	Jednostka Ratowniczo-Gaśnicza nr 2 Państwowej Straży					Nr umowy
Adres	Pożarnej w Płocku przy ul. Popłacińskiej 8a na działkach nr 2874/1 i 2874/2					6/08
Treść rysunku	Wzmocnienie blachy fałdowej					Branża konstr.
						Skala 1:10,1:5
Stanowisko	Imię i nazwisko	Nr upr.	Specjalność	Data	Podpis	Nr rysunku
Projektant	mgr inż. Janusz Zawadzki	127/88	konstr.-bud.	12.2008r		48
Opracował	mgr inż. Zbigniew Błaszczak	-		12.2008r		
Sprawdził	mgr inż. Jadwiga Wrona	117/88	konstr.-bud.	12.2008r		







# NADPROŻE STALOWE BS...

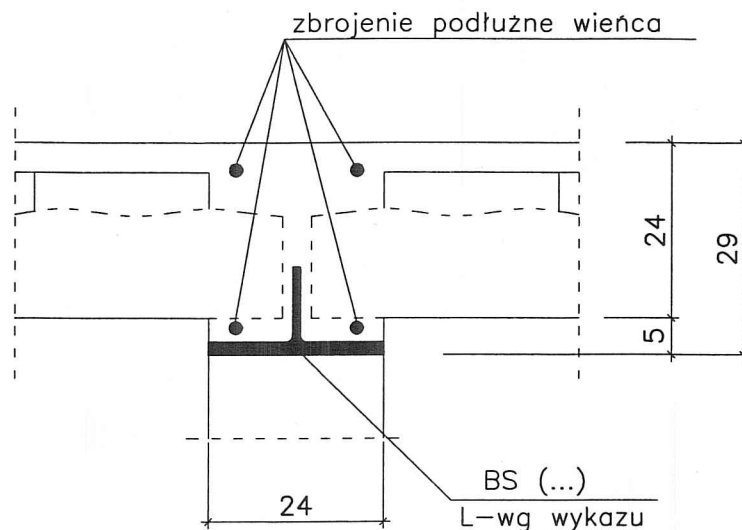

Belki stalowe opierać na podlewce betonowej B25 gr. min. 12 cm  
lub podmurówce z cegły pełnej kl.150 na zapr. 5MPa min. 4 warstwy  
Długość podlewki lub podmurówki 25 cm


## Wykaz stali

oznaczenie na rys.	ilość	przekrój	długość	masa jedn.	St3SX
		mm	mm	kg/m	kg
BS60	2	1/2HEB240	900	41,60	74,88
BS65	1	1/2HEB240	950	41,60	39,52
BS75	2	1/2HEB240	1050	41,60	87,36
BS90	1	1/2HEB240	1200	41,60	49,92
					251,68


Stal St3SX

**MAPRO**  
Spółka z o.o.

**MAZOWIECKIE**  
**BIURO PROJEKTÓW w PŁOCKU**

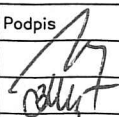Obiekt		Jednostka Ratowniczo– Gaśnicza Nr 2 Państwowej				Nr umowy	
Adres		Straży Pożarnej w Płocku przy ul. Poptacińskiej 8a działki nr 2874/1 i 2874/2				6/2008	
Treść rysunku  Nadproża stalowe BS...						Branża	
						konstr.	
						Skala 1:10	
Stanowisko	Imię i nazwisko	Nr upr.	Specjalność	Data	Podpis	Nr rysunku	
Projektant	mgr inż. Janusz Zawadzki	127/88	konstr.–bud.	11.2008r.		55	
Opracował	techn. Beata Marszałek			11.2008r.			
Sprawdził	mgr inż. Jadwiga Wrona	117/88	konstr.–bud.	11.2008r.			

MARKA M1 szt.6

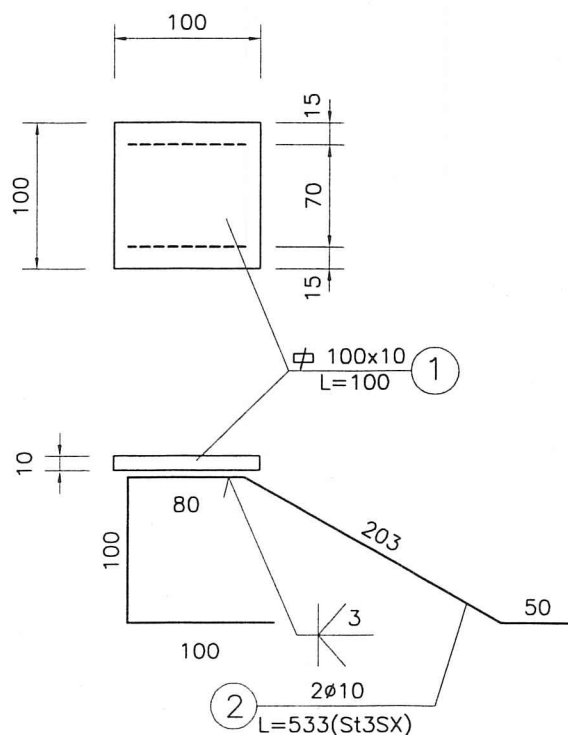

Ciężar 1 sztuki:

$$0,1 \times 7,85 + 2 \times 0,533 \times 0,617 = 1,443 [\text{kg}]$$




STAL: St3SX  
ELEKTRODY: EA 146

MAPRO  
Spółka z o.o.


MAZOWIECKIE  
BIURO PROJEKTÓW w PŁOCKU

Obiekt Jednostka Ratowniczo-Gaśnicza nr 2 Państwowej Straży						Nr umowy	
Adres Pożarnej w Płocku przy ul. Poptacińskiej 8a						6/08	
na działkach nr 2874/1 i 2874/2							
Treść rysunku						Branża	
						konstr.	
MARKA M1						Skala	
						1:5	
Stanowisko	Imię i nazwisko	Nr upr.	Specjalność	Data	Podpis	Nr rysunku	
Projektant	mgr inż. Janusz Zawadzki	127/88	konstr.-bud.	12.2008		56	
Opracował	mgr inż. Zbigniew Błaszczak	-		12.2008			
Sprawdził	mgr inż. Jadwiga Wrona	117/88	konstr.-bud.	12.2008			

# Nadproże N130\* szt.1

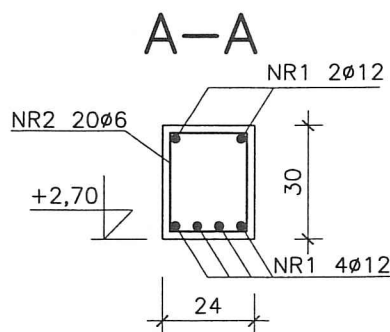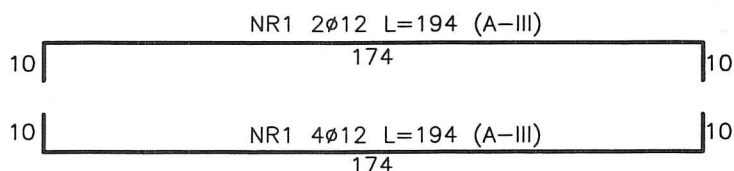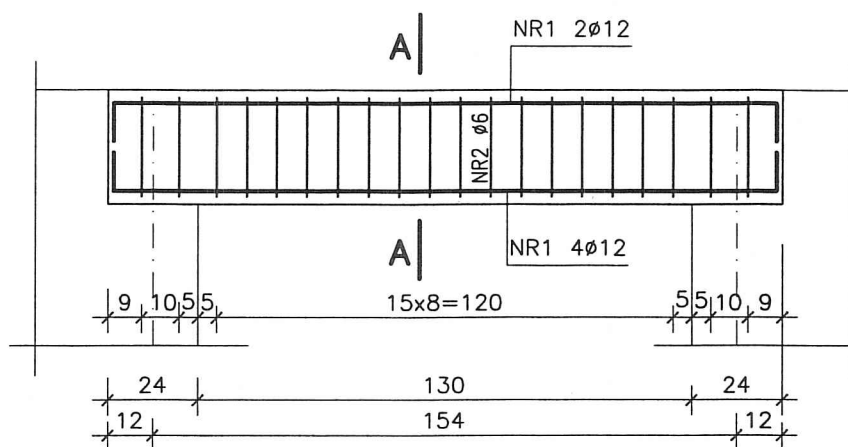

NR2 2Ø6 L=102 (A-0)

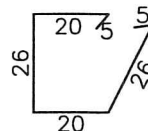

## Wykaz stali zbrojeniowej

Nr pręta	φ	Długość	Ilość w elem.	Ilość elem.	A-O	A-III
N130*	1	12	1,94	4	20,40	7,76
	2	6	1,02	20		
Razem				m.	20,40	7,76
Ciężar jedn.				kg/m.	0,222	0,888
Ciężar wg φ				kg	4,53	6,89
Ciężar całk.				kg	11,42	


BETON B25  
STAL A-III, A-0

MAPRO  
Spółka z o.o.


MAZOWIECKIE  
BIURO PROJEKTÓW w PŁOCKU

Obiekt Jednostka Ratowniczo-Gaśnicza Nr 2 Państwowej						Nr umowy
Adres Straży Pożarnej w Płocku przy ul. Popłacińskiej 8a						6/2008
Treść rysunku Nadproże N130*						Branża
						konstr
						Skala
						1:20
Stanowisko	Imię i nazwisko	Nr upr.	Specjalność	Data	Podpis	Nr rysunku
Projektant	mgr inż. Janusz Zawadzki	127/88	konstr.-bud.	07.2013r.		59
Opracował	inż. Beata Marszałek			07.2013r.		
Sprawdził	mgr inż. Zbigniew Michalski	2595/61	konstr.-bud.	07.2013r.		

# Nadproże N160 szt. 1

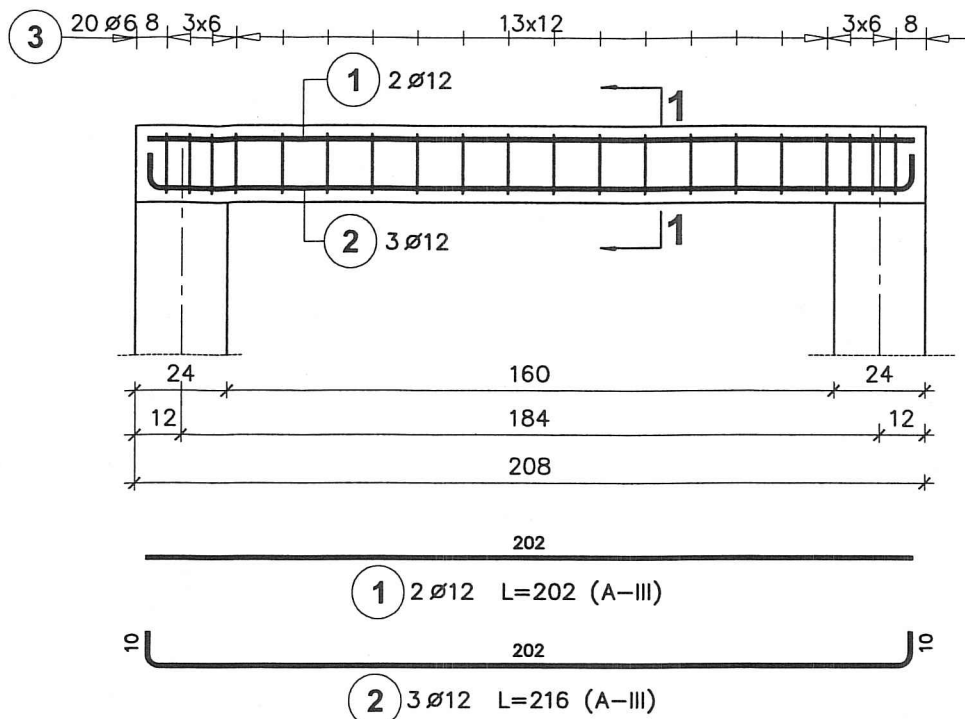

1-1

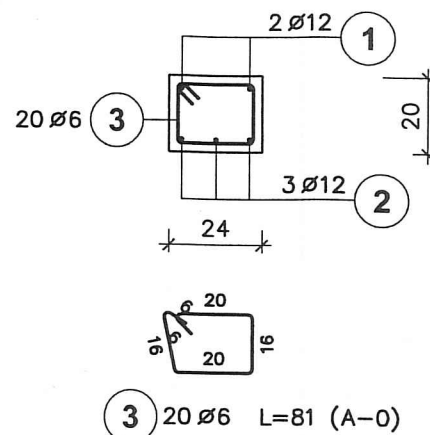

Poz.	Stal		Długość (cm)	Ilość			Długość łączna (m)	
	Ø			w elementie	elementów	ogółem	A-0	A-III
	A-0	A-III					Ø 6	Ø 12
1		12	202	2	1	2		4,04
2		12	216	3	1	3		6,48
3	6		81	20	1	20	16,20	
Długość wg średnic (m)							16,20	10,52
Masa 1 m pręta (kg/m)							0,22	0,89
Masa łączna wg średnic (kg)							3,60	9,34
Masa łączna wg gatunku stali (kg)							3,60	9,34
Ogółem (kg)							12,94	



BETON C20/25(B25)  
STAL A-III  
A-0

MAPRO  
Spółka z o.o.

MAZOWIECKIE  
BIURO PROJEKTÓW w PŁOCKU

Obiekt	Jednostka Ratowniczo-Gaśnicza Nr 2 Państwowej Straży Pożarnej w Płocku przy ul. Poptacińskiej 8a						Nr umowy
Adres	działki nr 2874/1 i 2874/2						6/2008
Treść rysunku	Nadproże N160						Branża
							konstr.
							Skala
							1:20
Stanowisko	Imię i nazwisko	Nr upr.	Specjalność	Data	Podpis	Nr rysunku	
Projektant	mgr inż. Janusz Zawadzki	127/88	konstr.-bud.	07.2013r.		60	
Opracował	inż. Beata Marszałek			07.2013r.			
Sprawdził	mgr inż. Zbigniew Michalski	2595/61	konstr.-bud.	07.2013r.			

# Nadproże N175 szt. 1

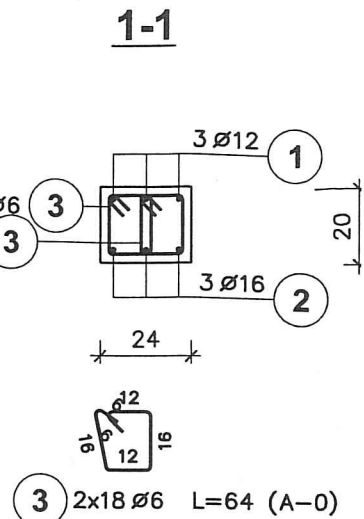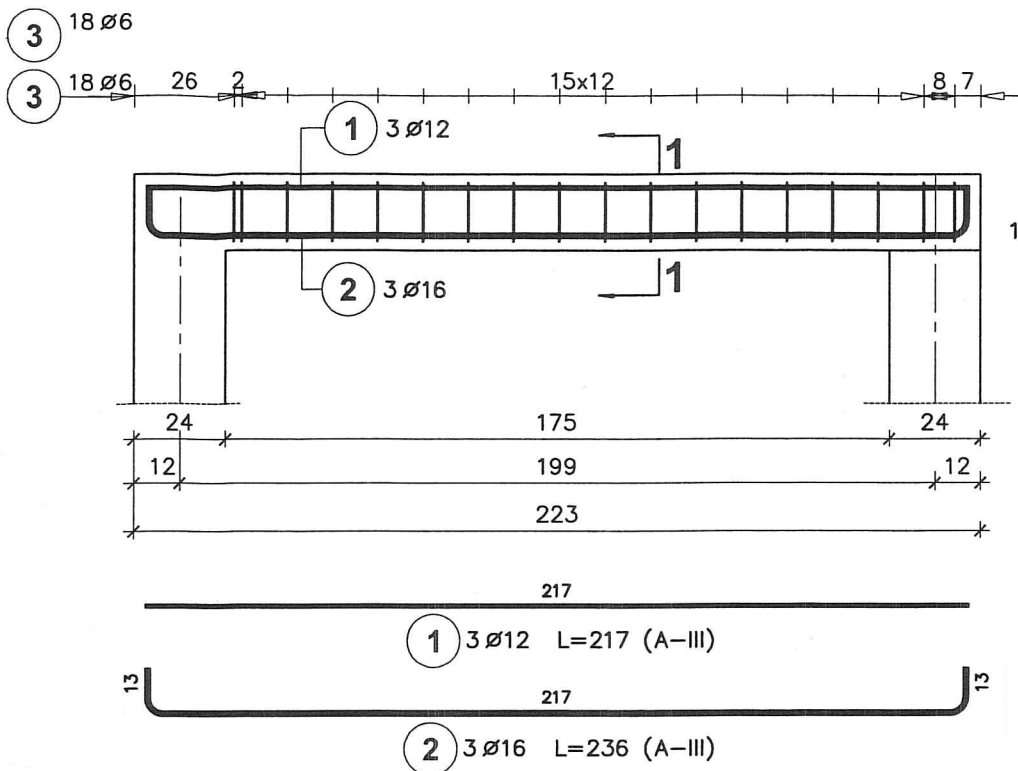

Poz.	Stal		Długość (cm)	Ilość			Długość łączna (m)		
	Ø			w elementach	elementów	ogółem	A-0	A-III	
	A-0	A-III					Ø 6	Ø 12	Ø 16
1		12	217	3	1	3		6,51	
2		16	236	3	1	3			7,08
3	6		64	36	1	36	23,04		
Długość wg średnic (m)							23,04	6,51	7,08
Masa 1 m pręta (kg/m)							0,22	0,89	1,58
Masa łączna wg średnic (kg)							5,11	5,78	11,19
Masa łączna wg gatunku stali (kg)							5,11	16,97	
Ogółem (kg)							22,08		

BETON C20/25(B25)

STAL A-III


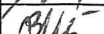
A-0

MAPRO


Spółka z o.o.

MAZOWIECKIE  
BIURO PROJEKTÓW w PŁOCKU

Spółka z o.o.

Obiekt	Jednostka Ratowniczo-Gaśnicza Nr 2 Państwowej					Nr umowy
Adres	Straży Pożarnej w Płocku przy ul. Popłacińskiej 8a działki nr 2874/1 i 2874/2					6/2008
Treść rysunku						Branża
Nadproże N175						konstr.
						Skala
						1:20
Stanowisko	Imię i nazwisko	Nr upr.	Specjalność	Data	Podpis	Nr rysunku
Projektant	mgr inż. Janusz Zawadzki	127/88	konstr.-bud.	07.2013r.		61
Opracował	inż. Beata Marszałek			07.2013r.		
Sprawdził	mgr inż. Zbigniew Michalski	2595/61	konstr.-bud.	07.2013r.		



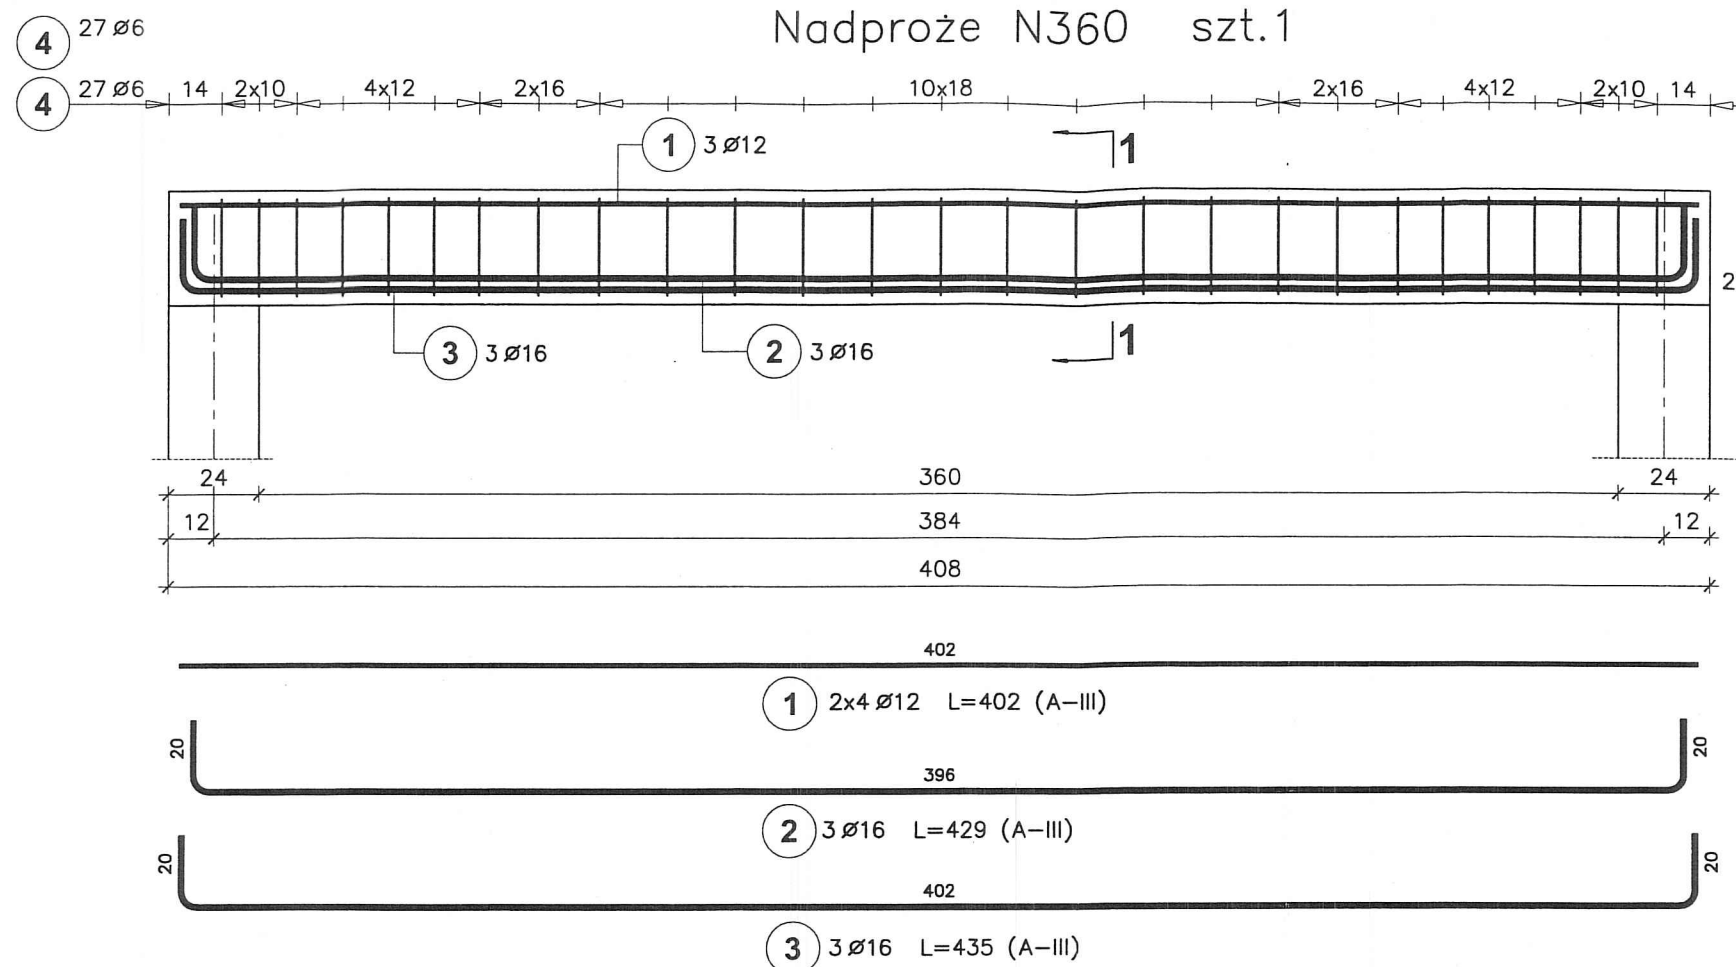

Poz.	Stal		Długość (cm)	Ilość			Długość łączna (m)		
	Ø			w elementie	elementów	ogółem	A-0	A-III	
	A-0	A-III					Ø 6	Ø 12	Ø 16
1		12	402	3	1	3		12,06	
2		16	429	3	1	3			12,87
3		16	435	3	1	3			13,05
4	6		84	54	1	54	45,36		
Długość wg średnic (m)							45,36	12,06	25,92
Masa 1 m pręta (kg/m)							0,22	0,89	1,58
Masa łączna wg średnic (kg)							10,07	10,71	40,95
Masa łączna wg gatunku stali (kg)							10,07	51,66	
Ogółem (kg)							61,73		


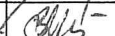
BETON C20/25(B25)  
STAL A-III  
A-0

MAPRO  
Spółka z o.o.



MAZOWIECKIE  
BIURO PROJEKTÓW w PŁOCKU

Spółka z o.o.

Biuro Projektów W. Łukasz

Obiekt	Jednostka Ratowniczo-Gaśnicza Nr 2 Państwowej					Nr umowy
Adres	Straży Pożarnej w Płocku przy ul. Popłacińskiej 8a					6/2008
	działki nr 2874/1 i 2874/2					
Treść rysunku	Nadproże N360					Branża
						konstr.
						Skala
						1:20
Stanowisko	Imię i nazwisko	Nr upr.	Specjalność	Data	Podpis	Nr rysunku
Projektant	mgr inż. Janusz Zawadzki	127/88	konstr.-bud.	07.2013r.		62
Opracował	inż. Beata Marszałek			07.2013r.		
Sprawdził	mar inż. Zbigniew Michalski	2595/61	konstr.-bud.	07.2013r.		

# Wylewka E60.12 szt.1

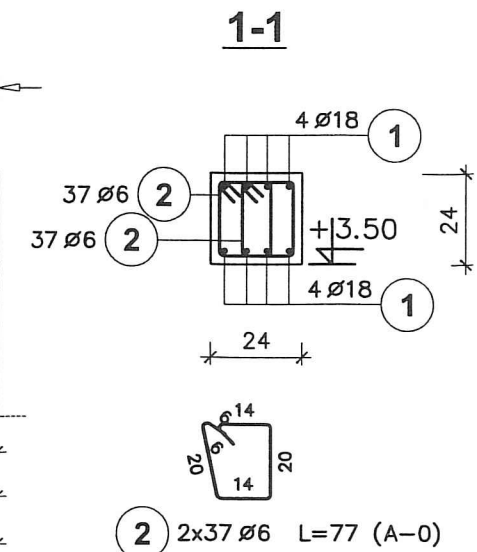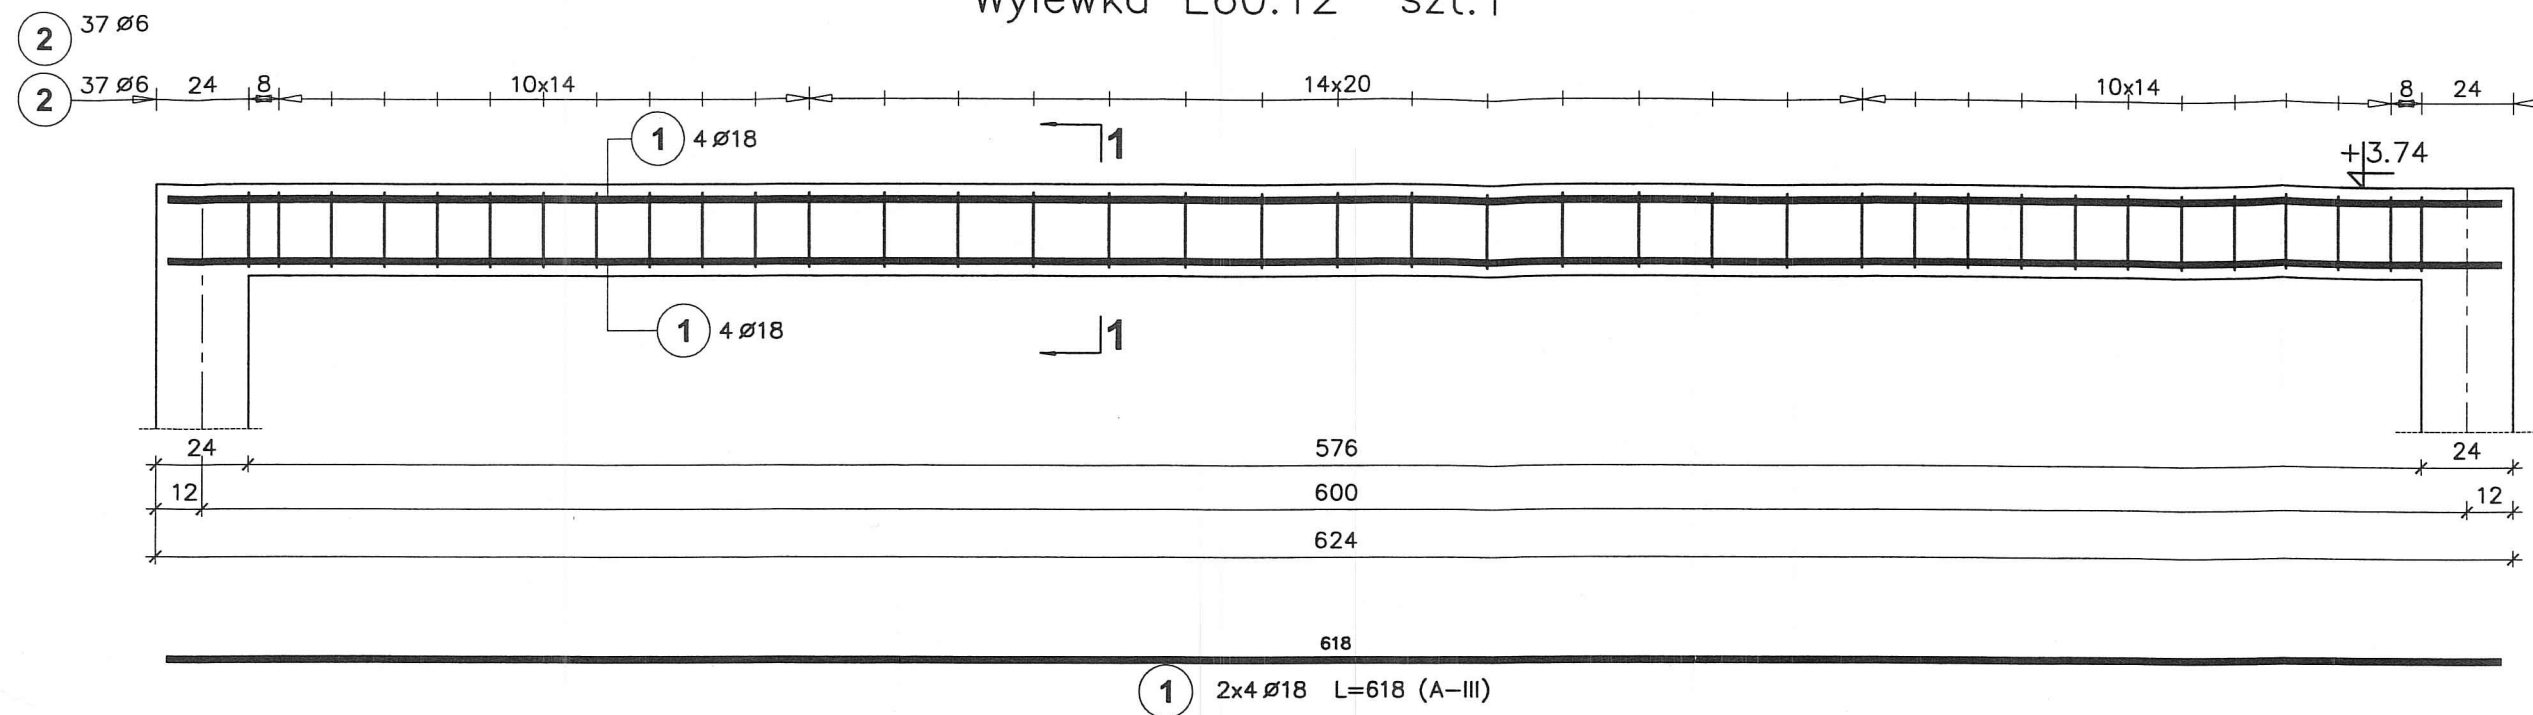

Poz.	Stal		Długość (cm)	Ilość			Długość łączna (m)	
	Ø			w elementcie	elementów	ogółem	A-0	A-III
	A-0	A-III					Ø 6	Ø 18
1		18	618	8	1	8		49,44
2	6		77	74	1	74	56,98	
Długość wg średnic (m)							56,98	49,44
Masa 1 m pręta (kg/m)							0,22	2,00
Masa łączna wg średnic (kg)							12,65	98,88
Masa łączna wg gatunku stali (kg)							12,65	98,88
Ogółem (kg)							111,53	

BETON C20/25(B25)  
STAL A-III  
A-0

MAPRO  
Spółka z o.o.

MAZOWIECKIE  
BIURO PROJEKTÓW w PŁOCKU

Obiekt	Jednostka Ratowniczo-Gaśnicza Nr 2 Państwowej					Nr umowy
Adres	Straży Pożarnej w Płocku przy ul. Poptacińskiej 8a działki nr 2874/1 i 2874/2					6/2008
Treść rysunku	Wylewka E60.12					Branża konstr.
						Skala 1:20
Stanowisko	Imię i nazwisko	Nr upr.	Specjalność	Data	Podpis	Nr rysunku
Projektant	mgr inż. Janusz Zawadzki	127/88	konstr.-bud.	07.2013r.		63
Opracował	inż. Beata Marszałek			07.2013r.		
Sprawdził	mgr inż. Zbigniew Michalski	2595/61	konstr.-bud.	07.2013r.		